


Centrum Techniki Oświetleniowej
„ELEKTRYCIAN” sp zoo
ul. Kartuska 354 D
GDAŃSK

ZESTAWIENIE OPRAW

/

CENTRUM TECHNIKI OŚWIETLENIOWEJ
„ELEKTRYCIAN” Sp z o.o.
80-125 Gdańsk, ul. Kartuska 354 D
REG. 192444364 NIP 584-24-16-703

Zestawienie montażowe							
szt.	szt.	szt.	szt.	szt.	szt.	szt.	szt.
WSL870	WSL800RM	BNu	wys. mal.	wys. wym.	SO 1/2	Ozi 0,55/2,5	
24	8	31	22	WOII/1,5=9	3	6	

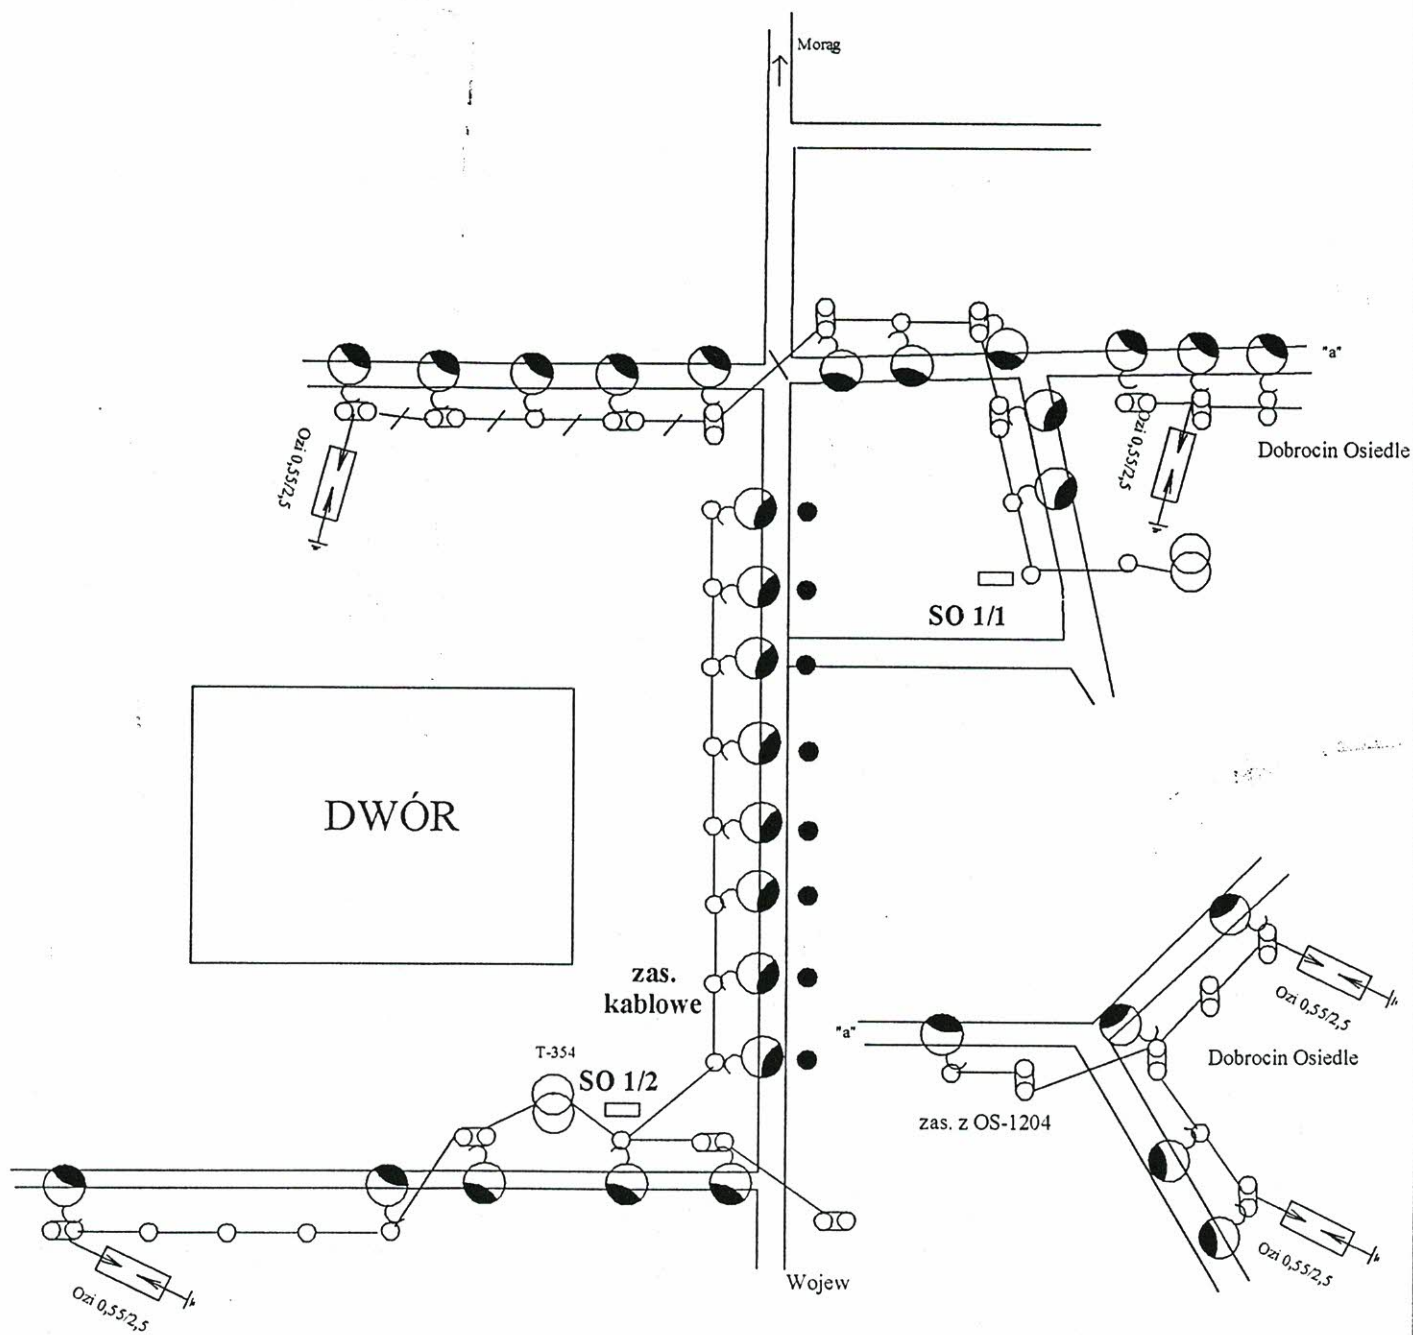


Dokumentacja Powykonawcza
Kier. bud.

Przedsiębiorstwo Wielobranżowe TEZEX	ul. Władysława IV 47A/10 81-384 Gdynia
GMINA MAŁDYTY	
Miejscowość: Dobrocin	Stacja trafo: T-354
Rysował: Zygmunt Stempa	Podpis
	Data: Luty 2005

Zestawienie montażowe							
szt.	szt.	szt.	szt.	szt.	szt.	szt.	szt.
WSL815RM	WSL800RM	BNu	wys. mal.	wys. wym.	SO 1/2	Ozi 0,55/2,5	LMR
6	10	16	12	WOII/2,5=1	2	4	5


WOII/2,0=3

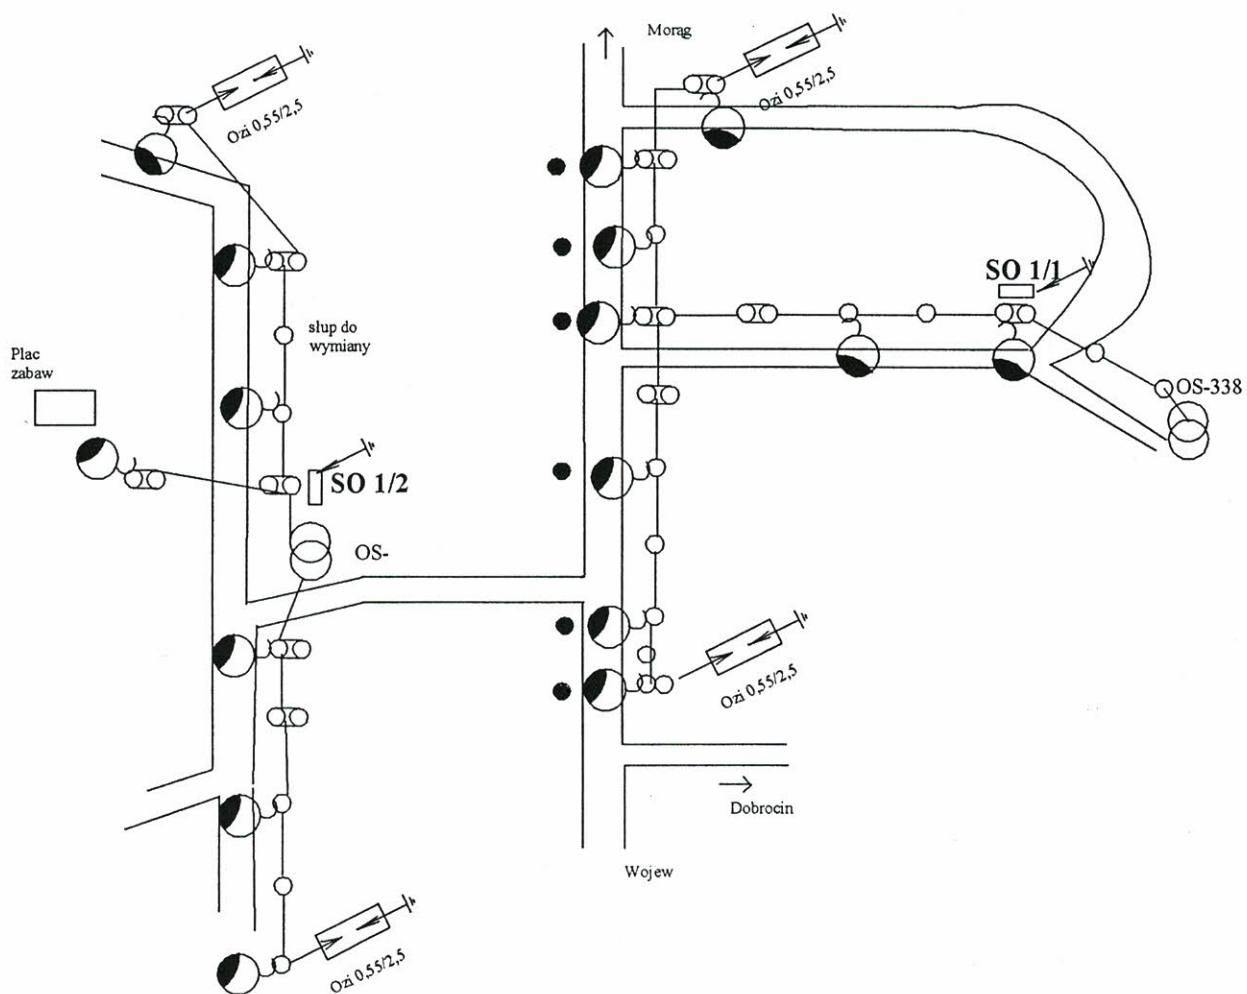

Dokumentacja Powykonawcza
Kier. bud.

Przedsiębiorstwo Wielobranżowe TEZEX		ul. Władysława IV 47A/10 81-384 Gdynia	
GMINA MAŁDYTY			
Miejscowość: Dobrocin II		Stacja trafo: T-	
Rysował: Zygmunt Stempa	Podpis		Data: Luty 2005

Zestawienie montażowe							
szt.	szt.	szt.	szt.	szt.	szt.	szt.	szt.
WSL870	WSL800RM	BNu	wys. mal.	wys. wym.	SO 1/2	Ozi 0,55/2,5	
0	8	8	7		1	2	

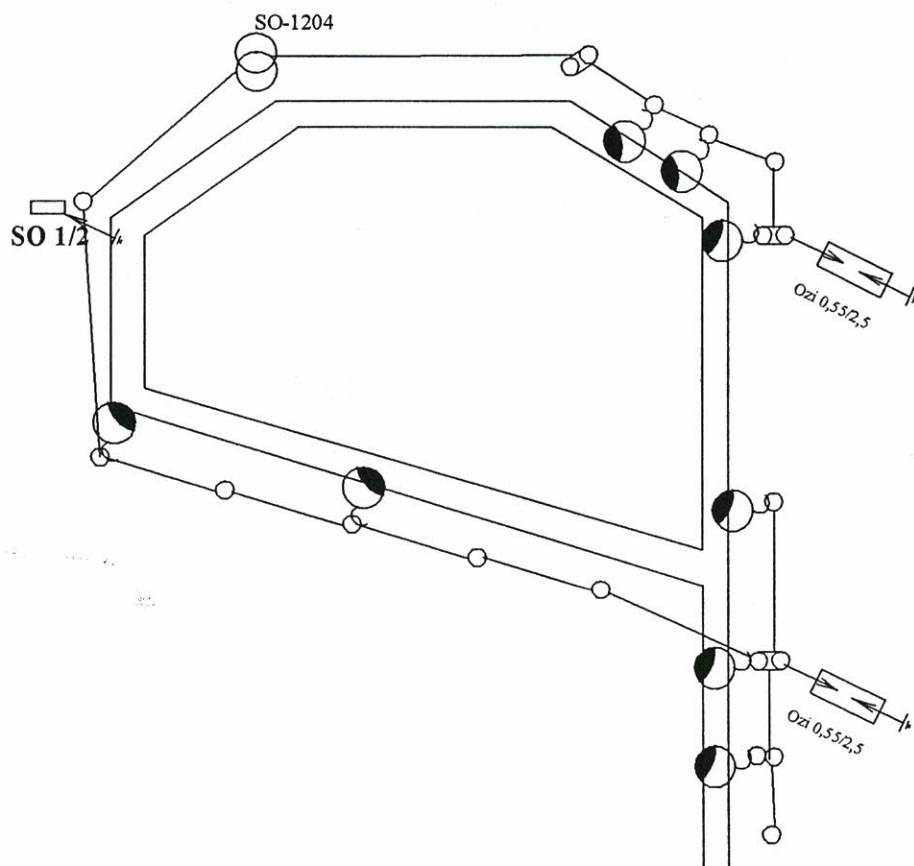


Dokumentacja Powykonawcza
Kier. bud.

Przedsiębiorstwo Wielobranżowe TEZEX	ul. Władysława IV 47A/10 81-384 Gdynia	
GMINA MAŁDYTY		
Miejscowość: Dobrocin - nadleśnictwo 2	Stacja trafo: T-1204	
Rysował: Zygmunt Stempa	Podpis	Data: Luty 2005

Zestawienie montażowe							
szt.	szt.	szt.	szt.	szt.	szt.	szt.	szt.
WSL870	WSL800RM	BNu	wys. mal.	wys. wym.	SO 1/2	Ozi 0,55/2,5	ŁMR
0	12	12		WOII/2,5=5	1	2	5

WOII/2,0=7

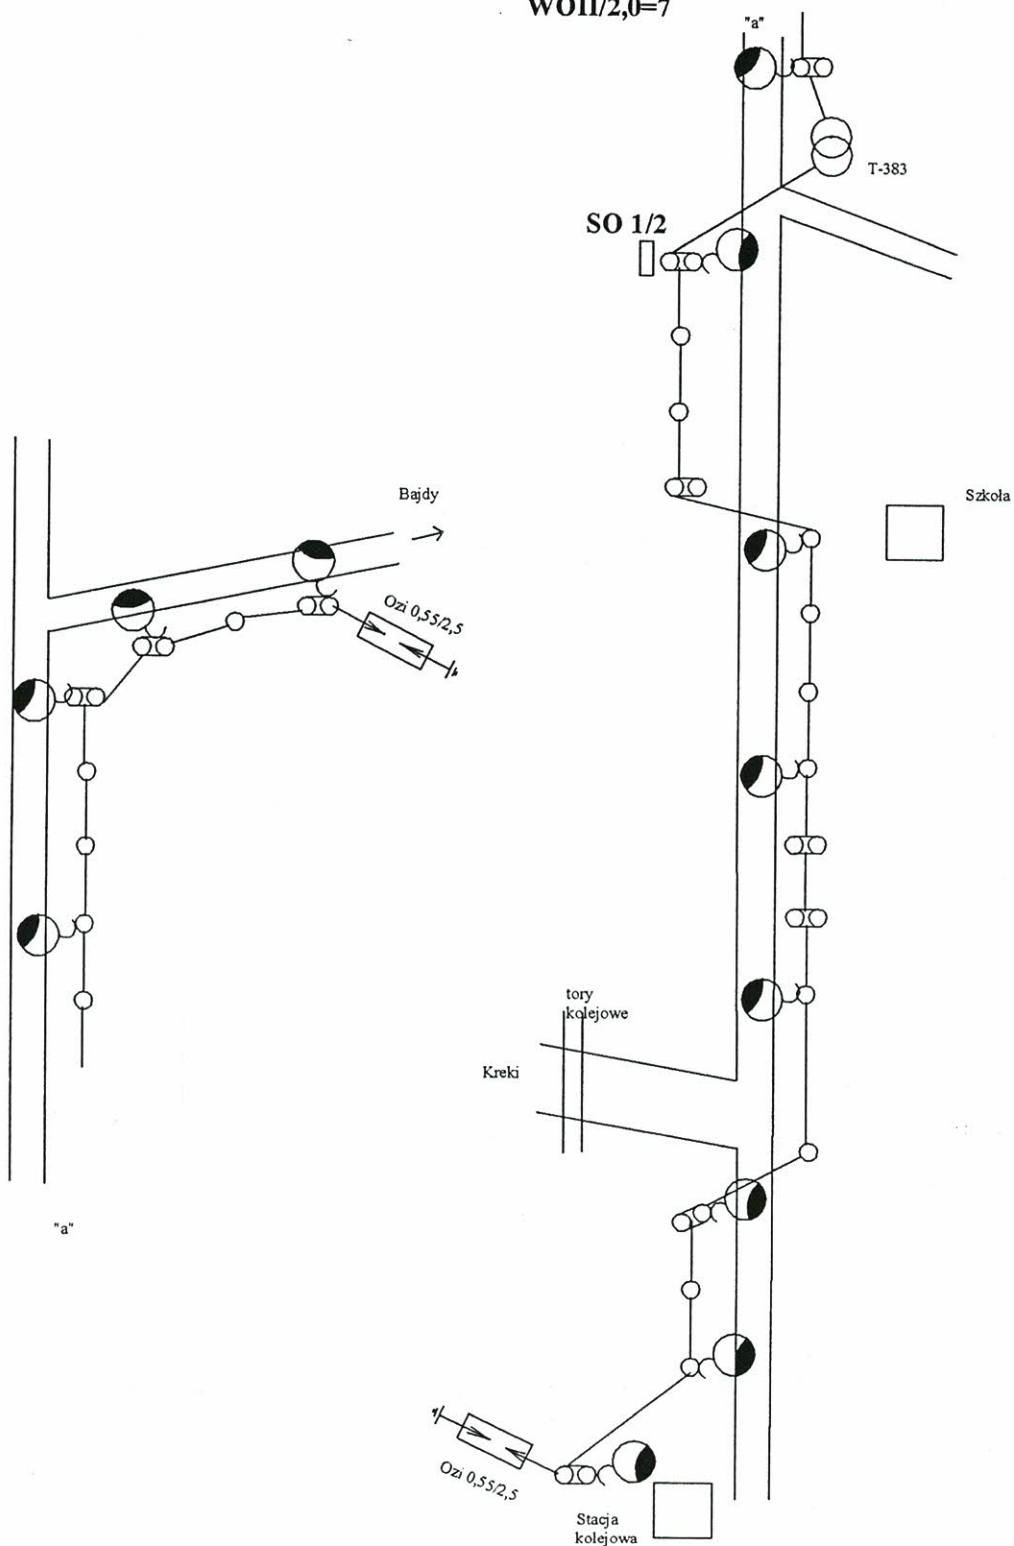


Dokumentacja Powykonawcza
Kier. bud.

Przedsiębiorstwo Wielobranżowe		ul. Władysława IV 47A/10	
TEZEX		81-384 Gdynia	
GMINA MAŁDYTY			
Miejscowość: Wielki Dwór		Stacja trafo: T-383	
Rysował: Zygmunt Stempa	Podpis		Data: Luty 2005

Zestawienie montażowe							
szt.	szt.	szt.	szt.	szt.	szt.	szt.	szt.
WSL870	WSL800RM	BNu	wys. mal.	wys. wym.	SO 1	Ozi 0,55/2,5	
0	18	18		WOII/2,5=2	2	3	


WOII/2,0=1
WOII/1,5=14

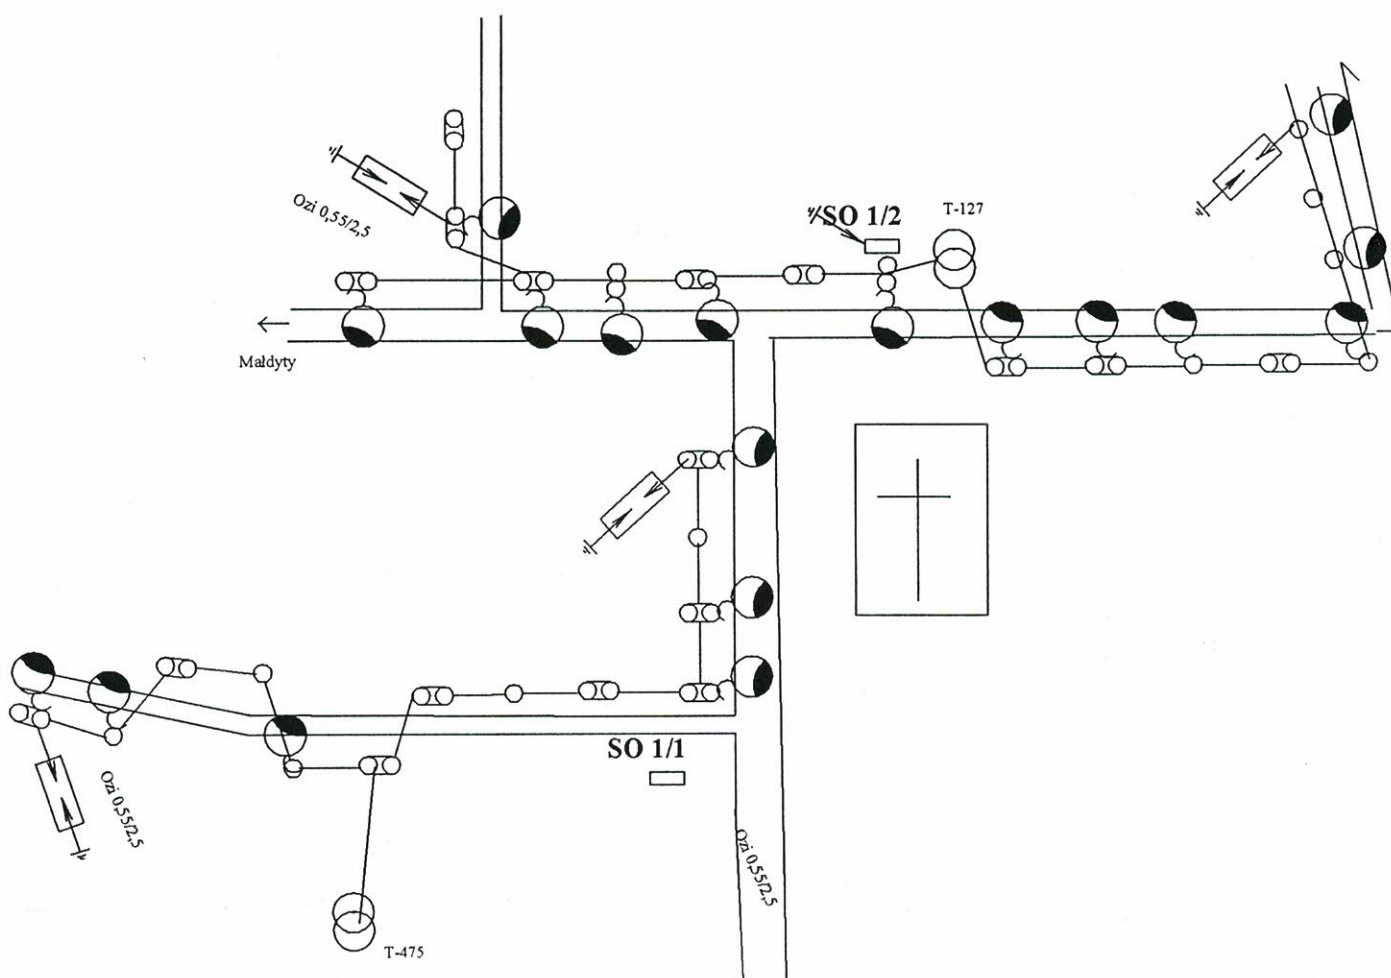

Dokumentacja Powykonawcza
Kier. bud.

Przedsiębiorstwo Wielobranżowe		ul. Władysława IV 47A/10	
TEZEX		81-384 Gdynia	
GMINA MAŁDYTY			
Miejscowość: Jarmultowo		Stacja trafo: T-475	
Rysował: Zygmunt Stempa	Podpis		Data: Luty 2005


Zestawienie montażowe							
szt.	szt.	szt.	szt.	szt.	szt.	szt.	szt.
WSL870RM	WSL800RM	BNu	wys. mal.	wys. wym.	SO 1/1	Ozi 0,55/2,5	
0	3	3		WOII/1,5=3	1	1	

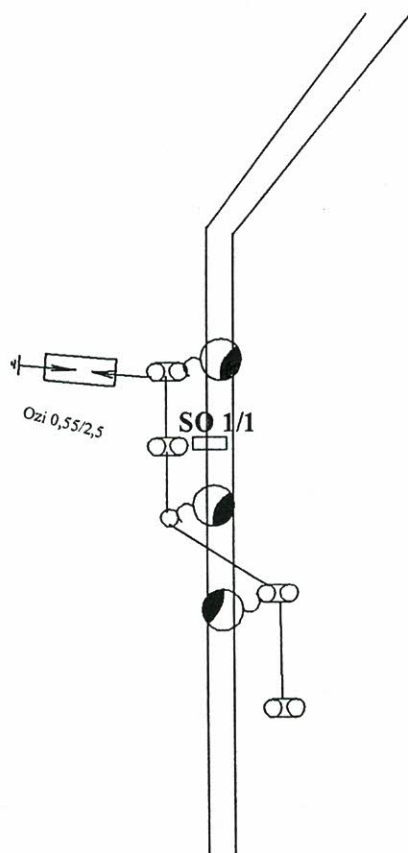

Dokumentacja Powykonawcza
Kier. bud.

Przedsiębiorstwo Wielobranżowe		ul. Władysława IV 47A/10	
TEZEX		81-384 Gdynia	
GMINA MAŁDYTY			
Miejscowość: Szymonówko		Stacja trafo: T-699	
Rysował: Zygmunt Stempa	Podpis		Data: Luty 2005

Zestawienie montażowe							
szt.	szt.	szt.	szt.	szt.	szt.	szt.	szt.
WSL870	WSL800RM	BNu	wys. mal.	wys. wym.	SO 1/1	Ozi 0,55/2,5	
0	7	7		WOII/2,5=2	2	2	

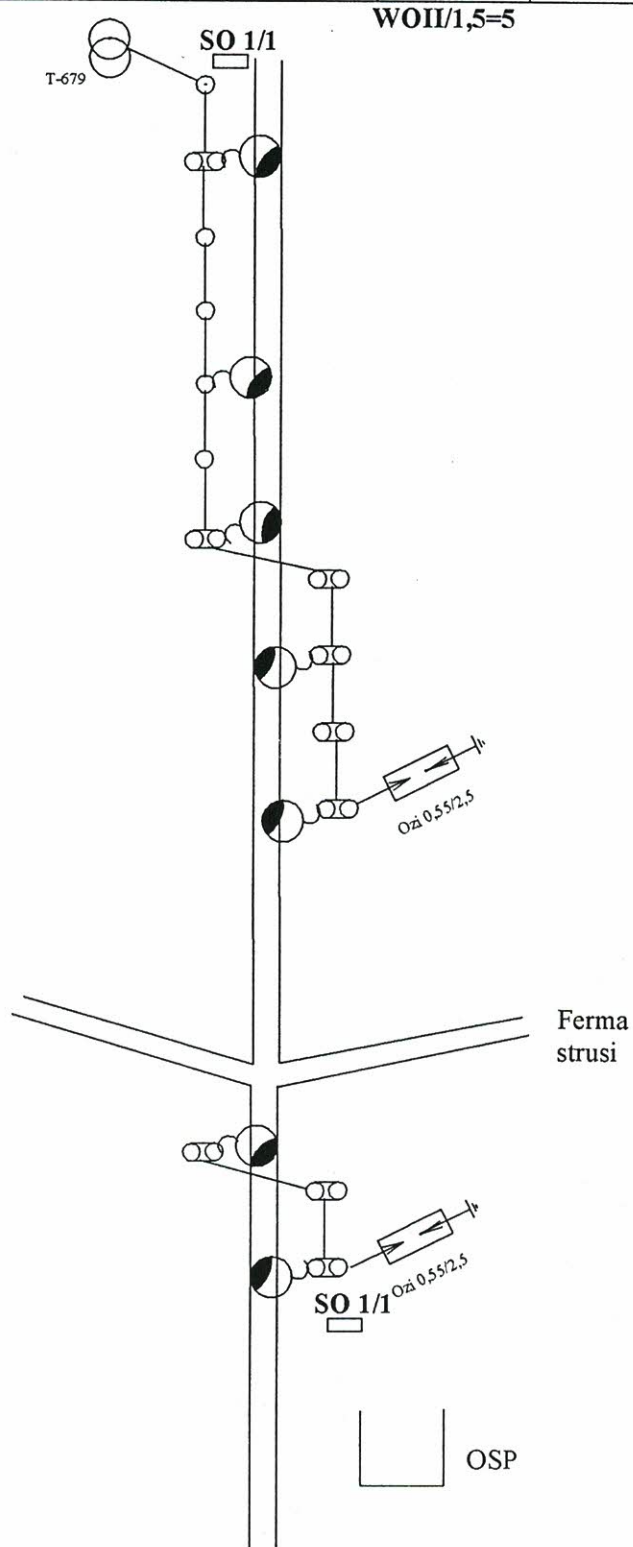


Dokumentacja Powykonawcza
Kier. bud.

Przedsiębiorstwo Wielobranżowe TEZEX		ul. Władysława IV 47A/10 81-384 Gdynia	
GMINA MAŁDYTY			
Miejscowość: Szymanowo		Stacja trafo: T-679	
Rysował: Zygmunt Stempa	Podpis		Data: Luty 2005

Zestawienie montażowe

szt.	szt.	szt.	szt.	szt.	szt.	szt.	szt.
WSL870	WSL800RM	BNu	wys. mal.	wys. wym.	SO 1/2	Ozi 0,55/2,5	LMR
0	13	13		WOII/2,5=1	1	2	3


WOII/2,0=7
WOII/1,5=4

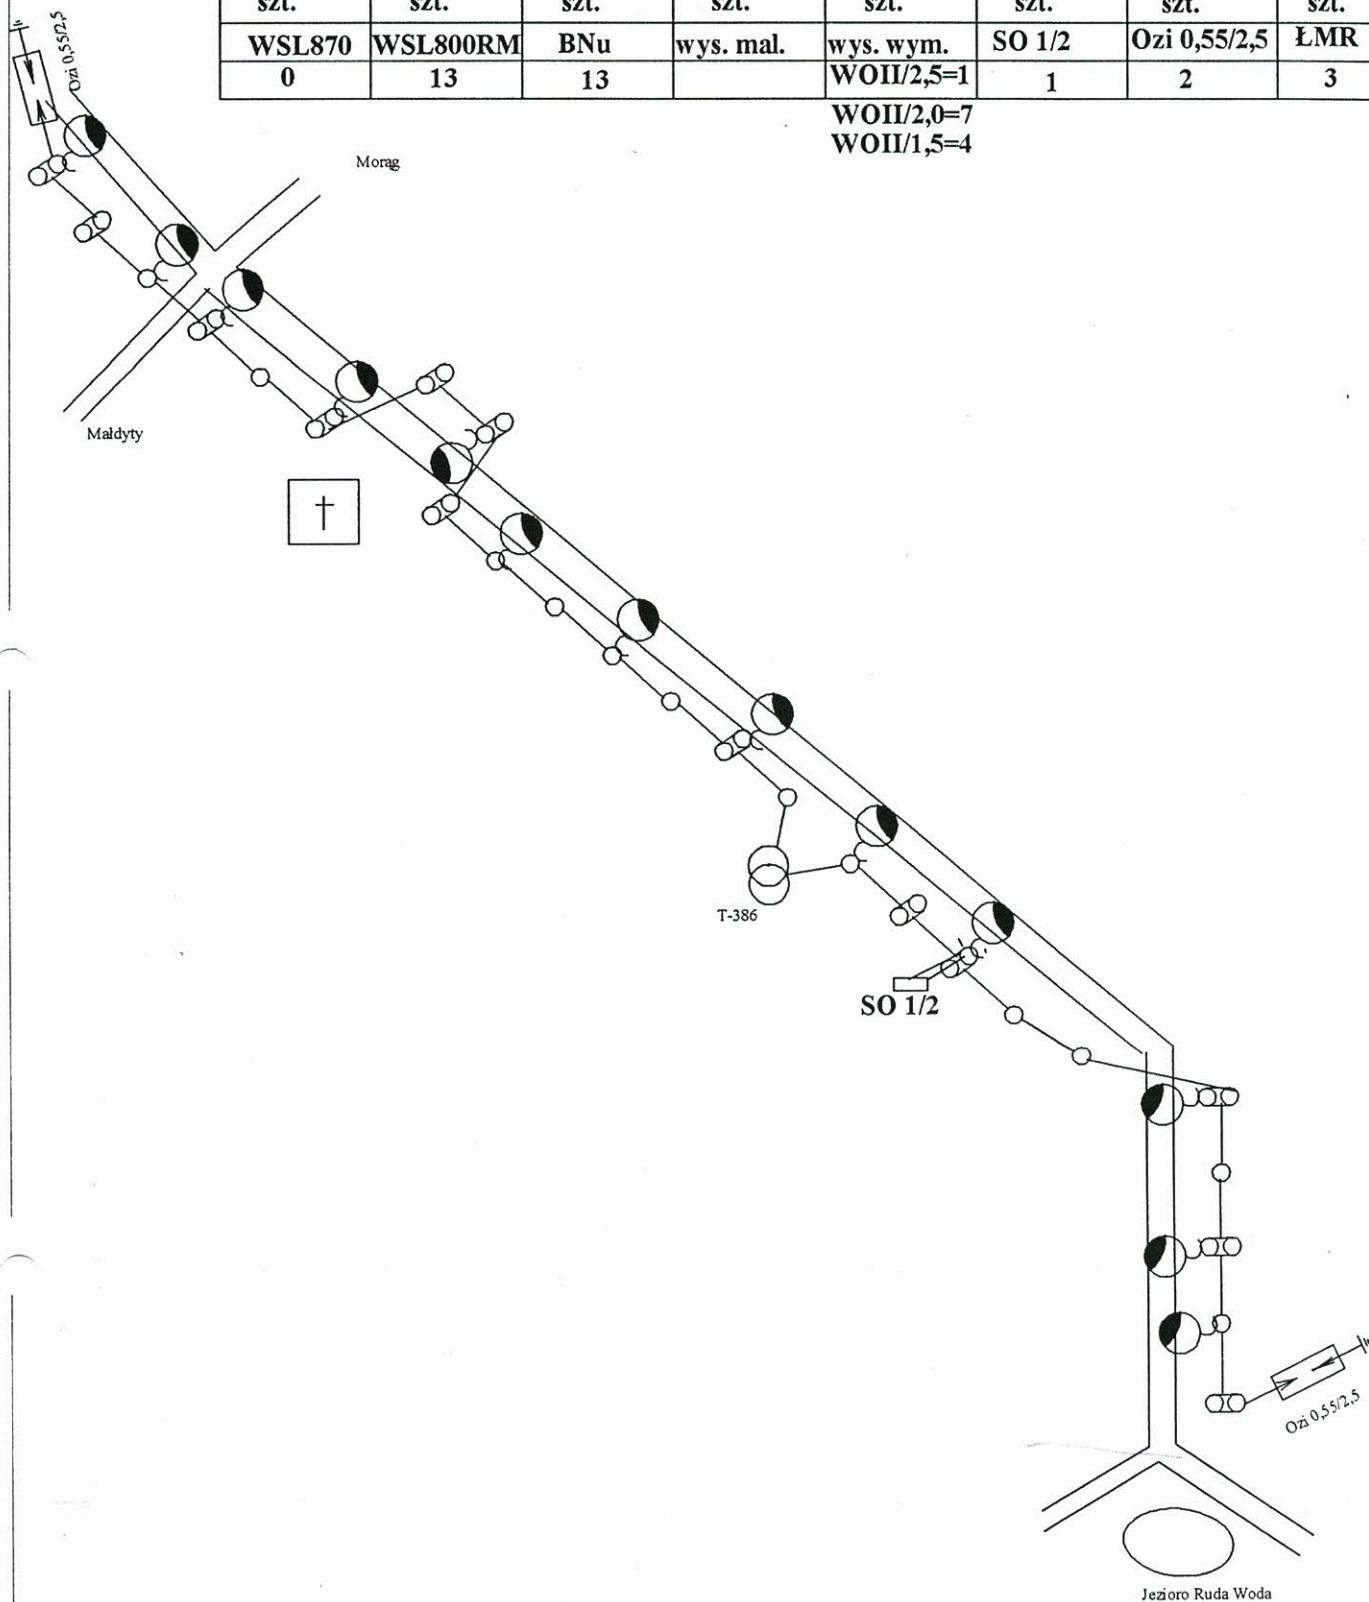

Dokumentacja Powykonawcza
Kier. bud.

Przedsiębiorstwo Wielobranżowe TEZEX		ul. Władysława IV 47A/10 81-384 Gdynia	
GMINA MAŁDYTY			
Miejscowość: Wilamowo		Stacja trafo: T-386	
Rysował: Zygmunt Stempa	Podpis		Data: Luty 2005

Zestawienie montażowe							
szt.	szt.	szt.	szt.	szt.	szt.	szt.	szt.
WSL870	WSL800	BNu	wys. mal.	wys. wym.	SO1/1	Ozi 0,55/2,5	
2		2		WOII/2-2	1	1	

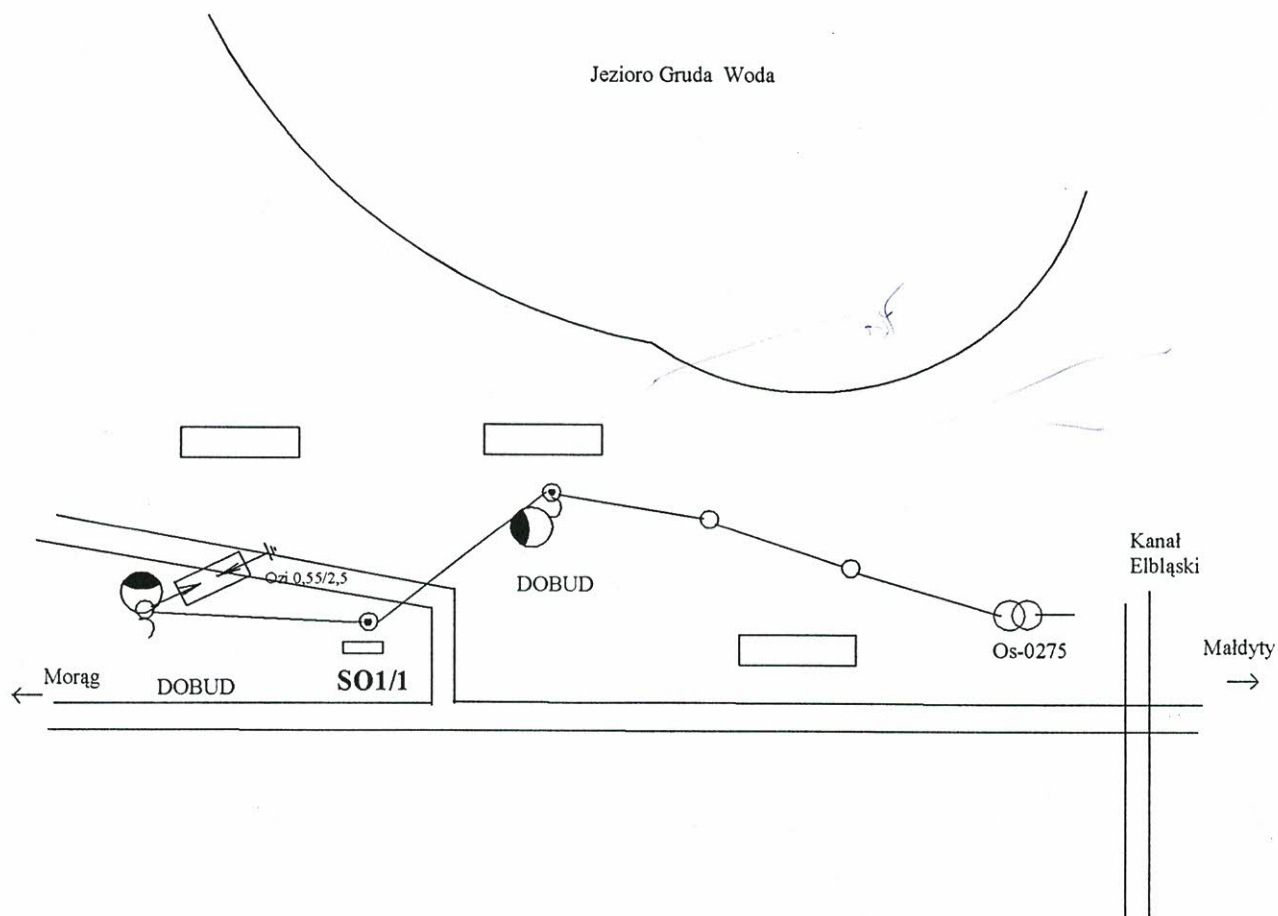



Dokumentacja Powykonawcza
Kier. bud.

Przedsiębiorstwo Wielobranżowe TEZEX	ul. Władysława IV 47A/10 81-384 Gdynia		
GMINA MAŁDYTY			
Miejscowość: WILAMOWO-dobudowa		Stacja trafo:	
Rysował: Zygmunt Stempa	Podpis		Data: Luty 2005

Zestawienie montażowe							
szt.	szt.	szt.	szt.	szt.	szt.	szt.	szt.
WSL870	WSL800RM	BNu	wys. mal.	wys. wym.	SO 1/2	Ozi 0,55/2,5	LMR
0	15	15		WOII/2,5=1	1	2	3

WOII/2,0=13


"a"

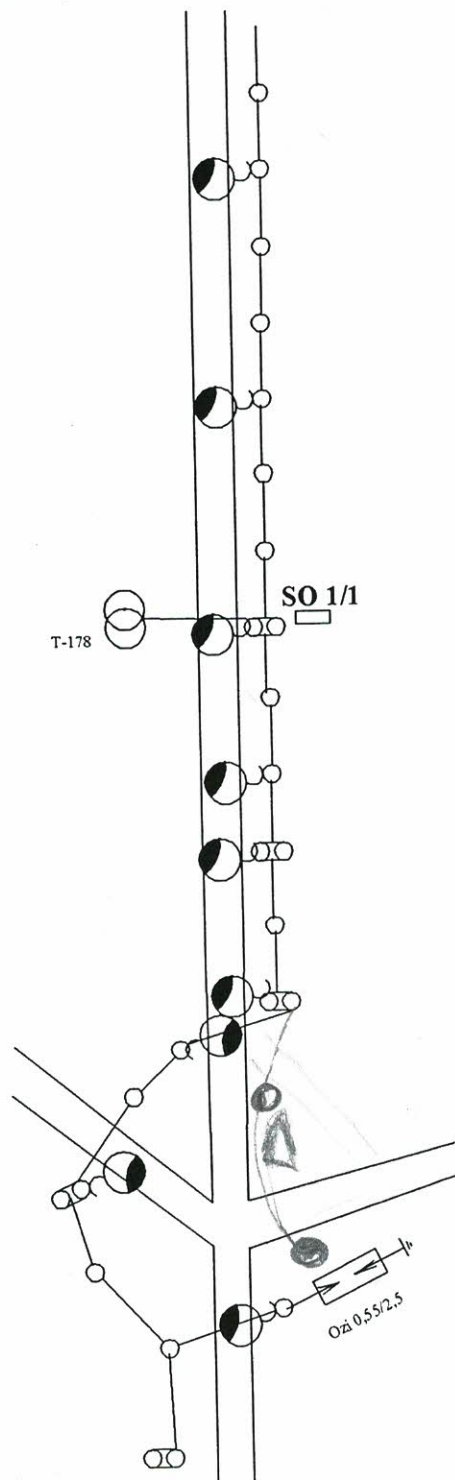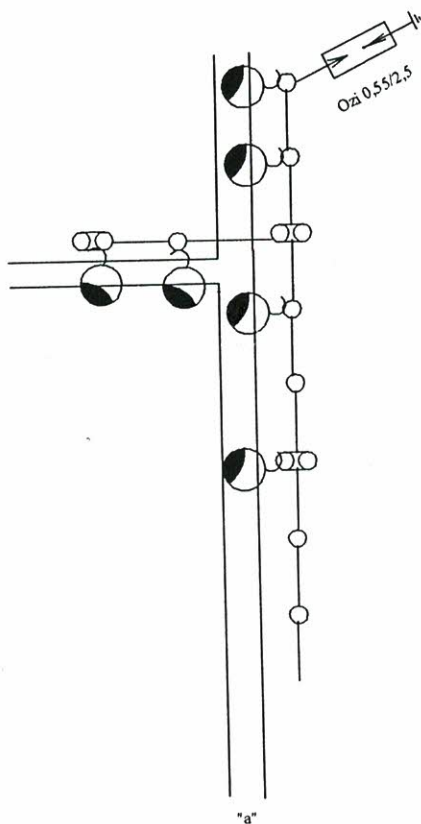

Dokumentacja Powykonawcza
Kier. bud.

Przedsiębiorstwo Wielobranżowe TEZEX	ul. Władysława IV 47A/10 81-384 Gdynia	
GMINA MAŁDYTY		
Miejscowość: Sambród	Stacja trafo: T-178	
Rysował: Zygmunt Stempa	Podpis	Data: Luty 2005


Zestawienie montażowe							
szt.	szt.	szt.	szt.	szt.	szt.	szt.	szt.
WSL870	WSL800RM	BNu	wys. mal.	wys. wym.	SO 1/2	Ozi 0,55/2,5	
0	7	7		WOII/1,5=3	1	2	
WOII/2,0=4							

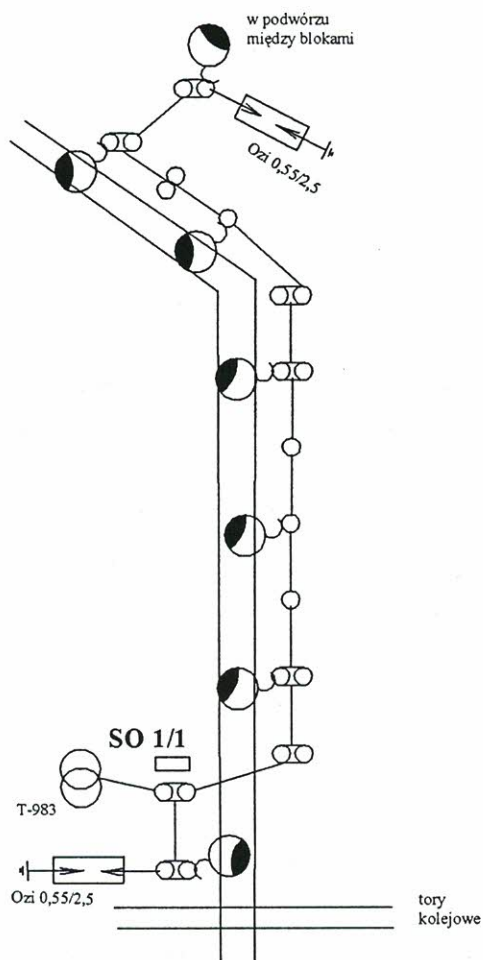

Dokumentacja Powykonawcza
Kier. bud.

Przedsiębiorstwo Wielobranżowe TEZEX	ul. Władysława IV 47A/10 81-384 Gdynia	
GMINA MAŁDYTY		
Miejscowość: Gumniska Małe	Stacja trafo: T-983	
Rysował: Zygmunt Stempa	Podpis	Data: Luty 2005


Zestawienie montażowe							
szt.	szt.	szt.	szt.	szt.	szt.	szt.	szt.
WSL870	WSL800RM	BNu	wys. mal.	wys. dob.	SO1/1	Ozi 0,55/2,5	
6		6		WOII/1,5=4	1	1	

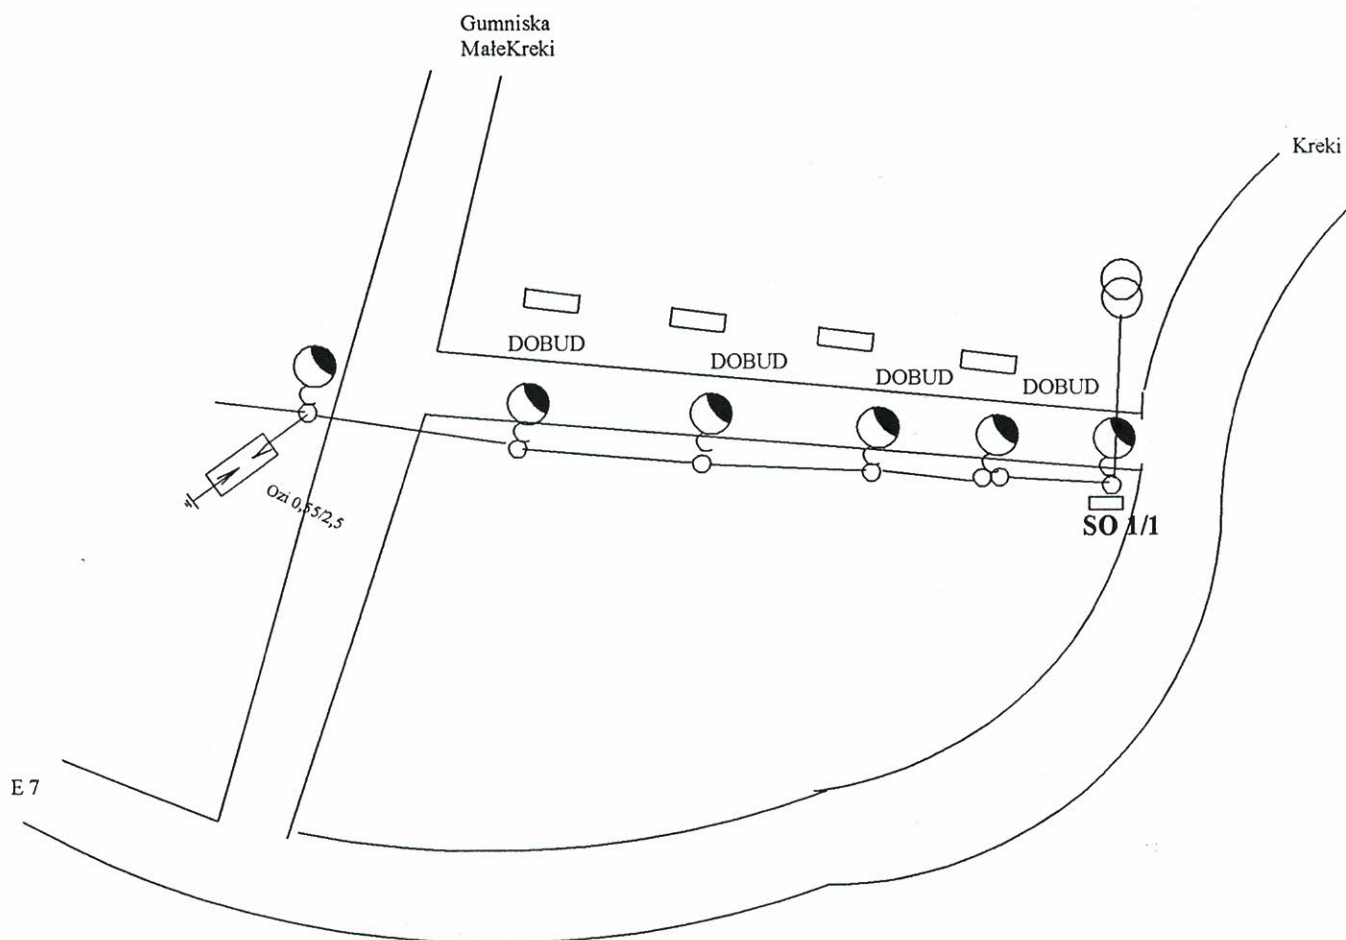

Dokumentacja Powykonawcza
Kier. bud.

Przedsiębiorstwo Wielobranżowe TEZEX	ul. Władysława IV 47A/10 81-384 Gdynia	
GMINA MAŁDYTY		
Miejscowość: Budwity-dobudowa	Stacja trafo: T-208	
Rysował: Zygmunt Stempa	Podpis	Data: Luty 2005


Zestawienie montażowe							
szt.	szt.	szt.	szt.	szt.	szt.	szt.	szt.
WSL870	WSL800RM	BNu	wys. mal.	wys. wym.	SO1/1	Ozi 0,55/2,5	
0	4	4	4		1	1	

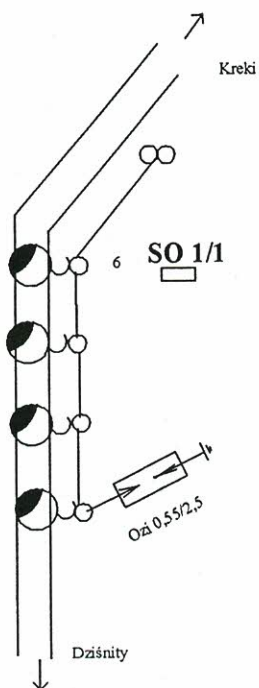

Dokumentacja Powykońawcza
Kier. bud.

Przedsiębiorstwo Wielobranżowe TEZEX	ul. Władysława IV 47A/10 81-384 Gdynia	
GMINA MAŁDYTY		
Miejscowość: Sasiny PGR	Stacja trafo: T-	
Rysował: Zygmunt Stempa	Podpis	Data: Luty 2005


Zestawienie montażowe							
szt.	szt.	szt.	szt.	szt.	szt.	szt.	szt.
WSL870	WSL800RM	BNu	wys. mal.	wys. wym.	SO 1/1	Ozi 0,55/2,5	
0	8	8		WOII/2,0=8	1	2	

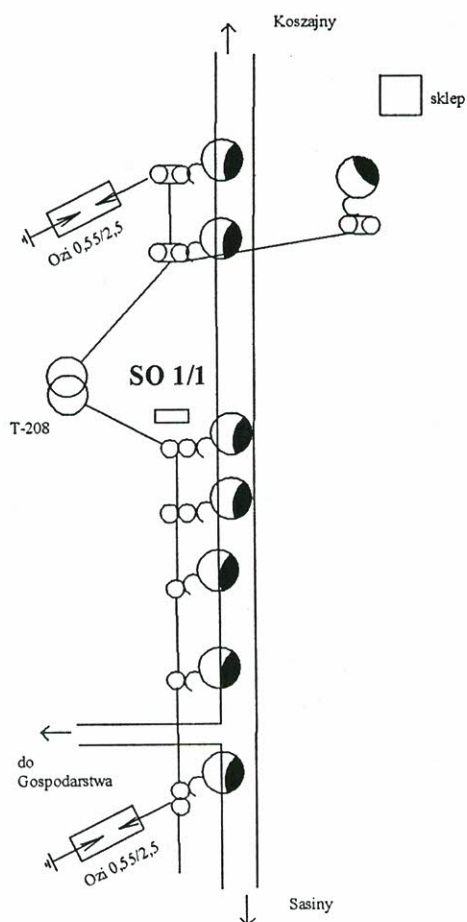

Dokumentacja Powykońawcza
Kier. bud.


Przedsiębiorstwo Wielobranżowe TEZEX	ul. Władysława IV 47A/10 81-384 Gdynia	
GMINA MAŁDYTY		
Miejscowość: Kreki	Stacja trafo: T-208	
Rysował: Zygmunt Stempa	Podpis	Data: Luty 2005

Zestawienie montażowe							
szt.	szt.	szt.	szt.	szt.	szt.	szt.	szt.
WSL870	WSL800RM	BNu	wys. mal.	wys. wym.	SO 1/2	Ozi 0,55/2,5	
0	11	11		WOII/1,5=11	1	2	

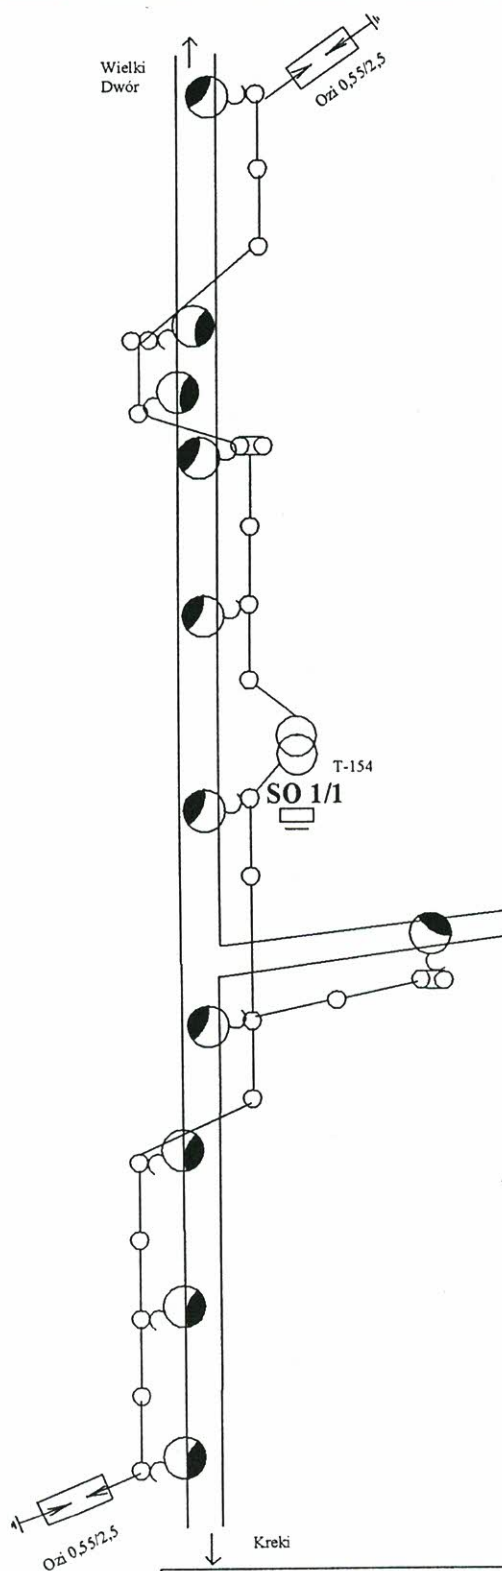


Dokumentacja Powykonawcza
Kier. bud.

Dokumentacja Powykonawcza
Kier. bud.



Przedsiębiorstwo Wielobranżowe TEZEX		ul. Władysława IV 47A/10 81-384 Gdynia	
GMINA MAŁDYTY			
Miejscowość: Koszajny		Stacja trafo: T-154	
Rysował: Zygmunt Stempa	Podpis		Data: Luty 2005


Zestawienie montażowe							
szt.	szt.	szt.	szt.	szt.	szt.	szt.	szt.
WSL870	WSL800RM	BNu	wys. mal.	wys. wym.	SO 1/2	Ozi 0,55/2,5	
0	4	4	4		1	1	

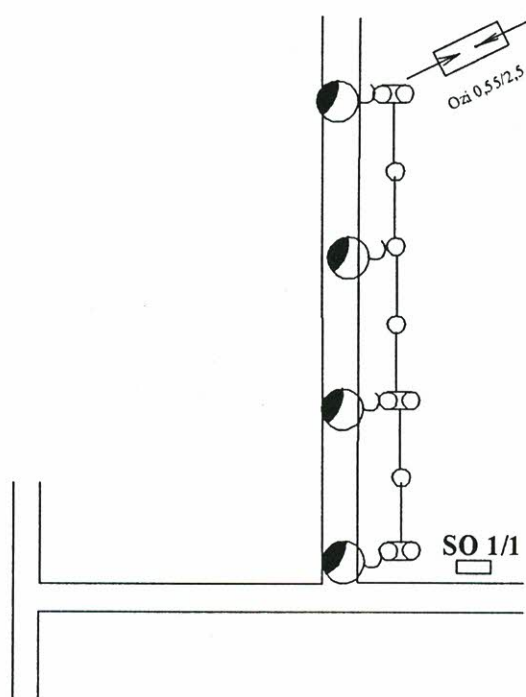

Dokumentacja Powykonawcza
Kier. bud.

Przedsiębiorstwo Wielobranżowe TEZEX		ul. Władysława IV 47A/10 81-384 Gdynia	
GMINA MAŁDYTY			
Miejscowość: Drynki		Stacja trafo: T-	
Rysował: Zygmunt Stempa		Podpis	
		Data: Luty 2005	


Zestawienie montażowe							
szt.	szt.	szt.	szt.	szt.	szt.	szt.	szt.
WSL870	WSL800RM	BNu	wys. mal.	wys. wym.	SO 1/2	Ozi 0,55/2,5	
0	9	9		WOII/2,0=7	1	2	

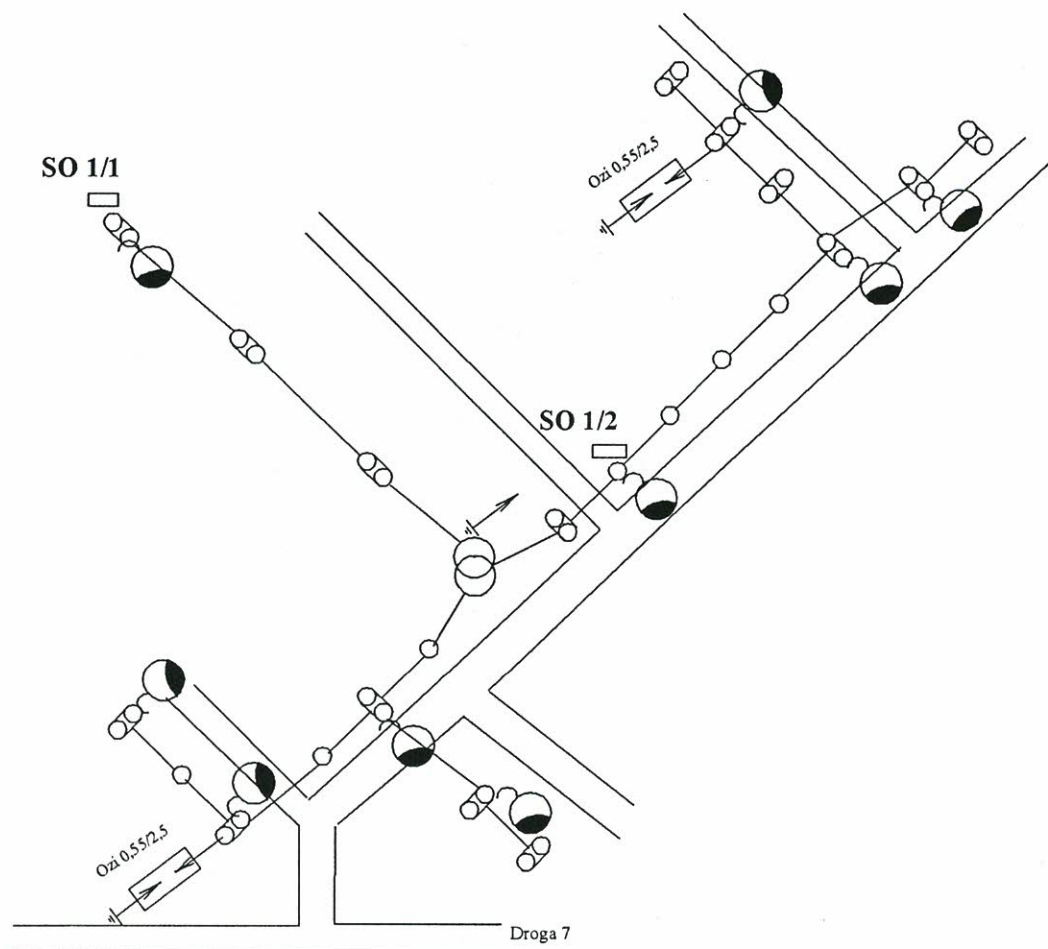

Dokumentacja Powykonawcza
Kier. bud.

Przedsiębiorstwo Wielobranżowe TEZEX		ul. Władysława IV 47A/10 81-384 Gdynia	
GMINA MAŁDYTY			
Miejscowość: Linki		Stacja trafo: T-	
Rysował: Zygmunt Stempa	Podpis		Data: Luty 2005


Zestawienie montażowe							
szt.	szt.	szt.	szt.	szt.	szt.	szt.	szt.
WSL870	WSL800RM	BNu	wys. mal.	wys. wym.	SO 1/2	Ozi 0,55/2,5	ŁMR
0	8	8		WOII/2,5=8	1	2	8

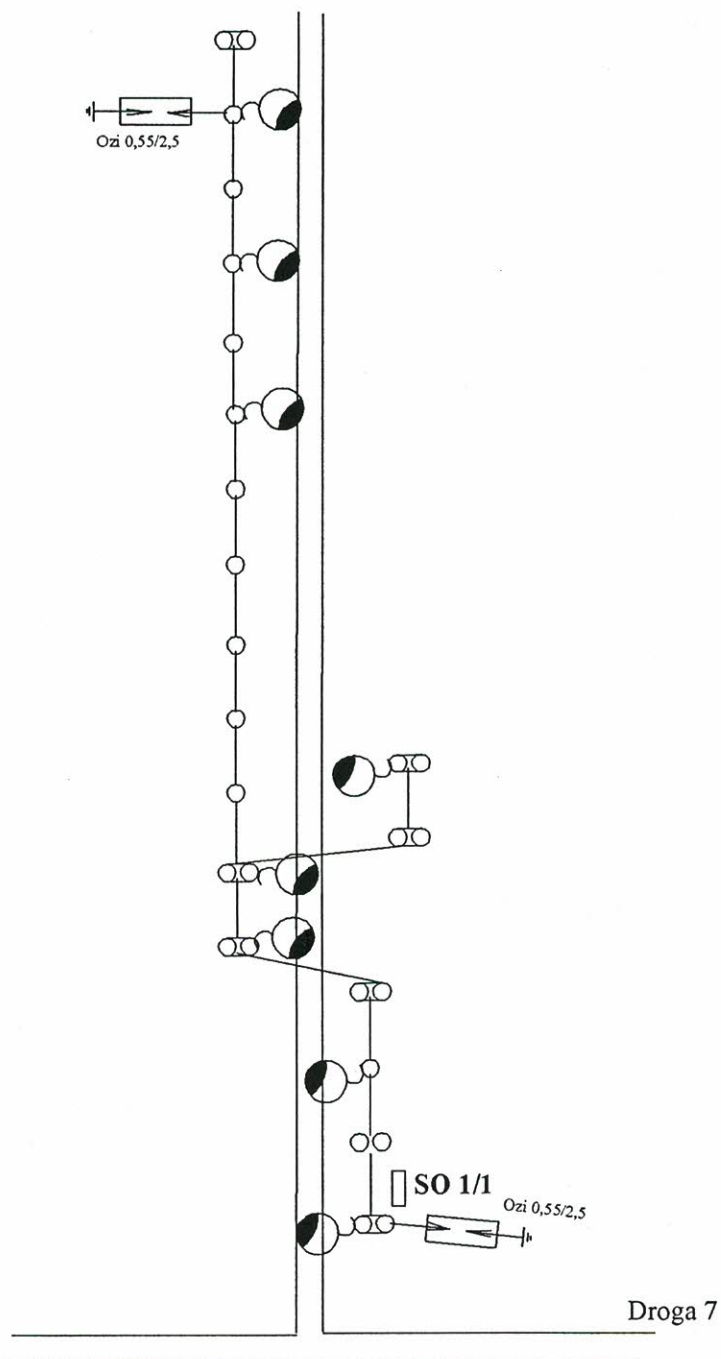

Dokumentacja Powykonawcza
Kier. bud.

Przedsiębiorstwo Wielobranżowe		ul. Władysława IV 47A/10	
TEZEX		81-384 Gdynia	
GMINA MAŁDYTY			
Miejscowość: Płękity		Stacja trafo: T-	
Rysował: Zygmunt Stempa	Podpis		Data: Luty 2005


Zestawienie montażowe							
szt.	szt.	szt.	szt.	szt.	szt.	szt.	szt.
WSL870	WSL800RM	BNu	wys. mal.	wys. wym.	SO 1/1	Ozi 0,55/2,5	
0	4	4	4		1	1	

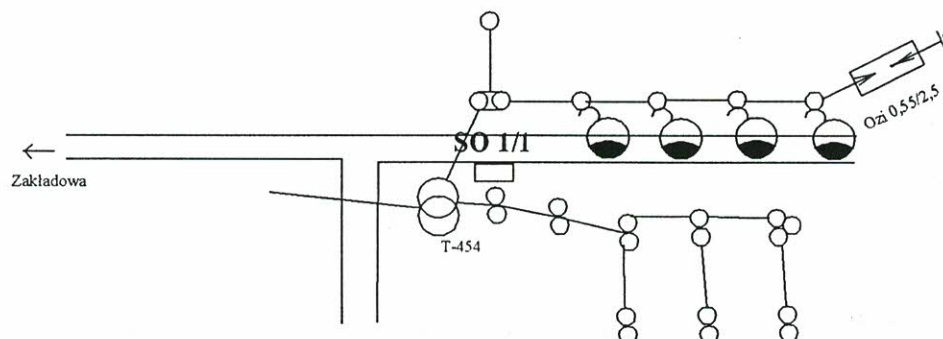

Dokumentacja Powykonawcza
Kier. bud.

Przedsiębiorstwo Wielobranżowe TEZEX	ul. Władysława IV 47A/10 81-384 Gdynia	
GMINA MAŁDYTY		
Miejscowość: Klonowy Dwór	Stacja trafo: T-454	
Rysował: Zygmunt Stempa	Podpis	Data: Luty 2005

Zestawienie montażowe							
szt.	szt.	szt.	szt.	szt.	szt.	szt.	szt.
WSL870RM	WSL800RM	BNu	wys. mal.	wys. wym.	SO 1/2	Ozi 0,55/2,5	
6	0	6		WOII/2,5=7	1	2	

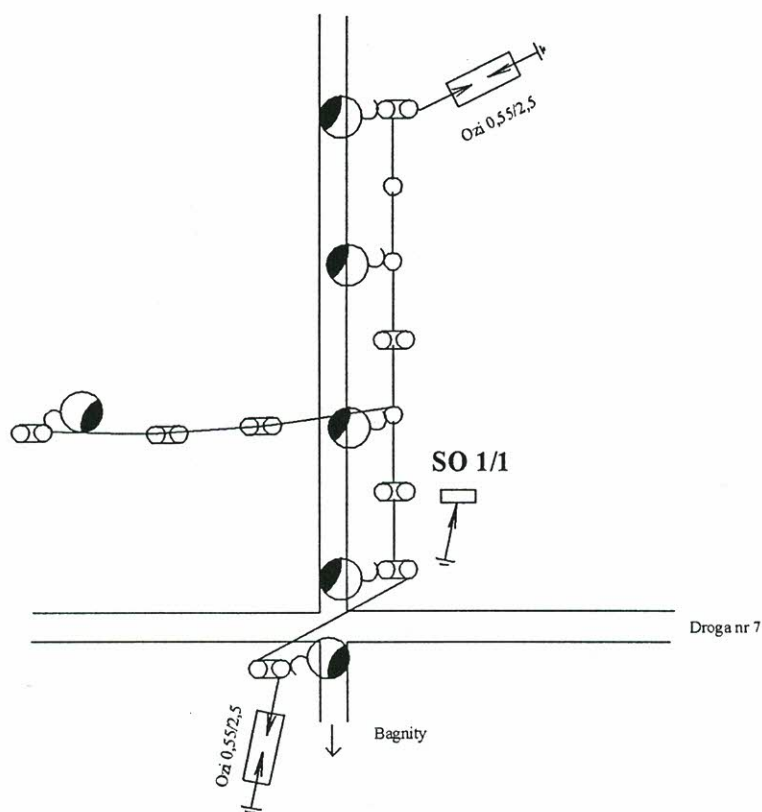


Dokumentacja Powykonawcza
Kier. bud.

Przedsiębiorstwo Wielobranżowe TEZEX		ul. Władysława IV 47A/10 81-384 Gdynia	
GMINA MAŁDYTY			
Miejscowość: Wodziany		Stacja trafo: T-	
Rysował: Zygmunt Stempa	Podpis		Data: Luty 2005

Zestawienie montażowe							
szt.	szt.	szt.	szt.	szt.	szt.	szt.	szt.
WSL870RM	WSL800RM	BNu	wys. mal.	wys. wym.	SO 1/2	Ozi 0,55/2,5	ŁMR
3	0	3		WOII/2,5=1	1	1	3


WOII/2,0=3

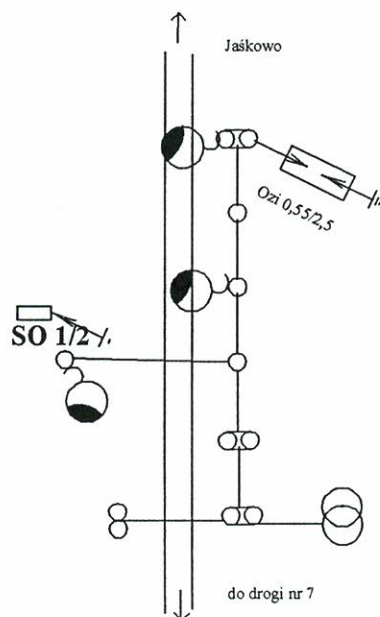

Dokumentacja Powykonawcza
Kier. bud.

Przedsiębiorstwo Wielobranżowe TEZEX	ul. Władysława IV 47A/10 81-384 Gdynia	
GMINA MAŁDYTY		
Miejscowość: Bagnity	Stacja trafo: T-	
Rysował: Zygmunt Stempa	Podpis	Data: Luty 2005

Zestawienie montażowe							
szt.	szt.	szt.	szt.	szt.	szt.	szt.	szt.
WSL870RM	WSL800RM	BNu	wys. mal.	wys. wym.	SO 1/2	Ozi 0,55/2,5	
7	0	7	7		1	2	

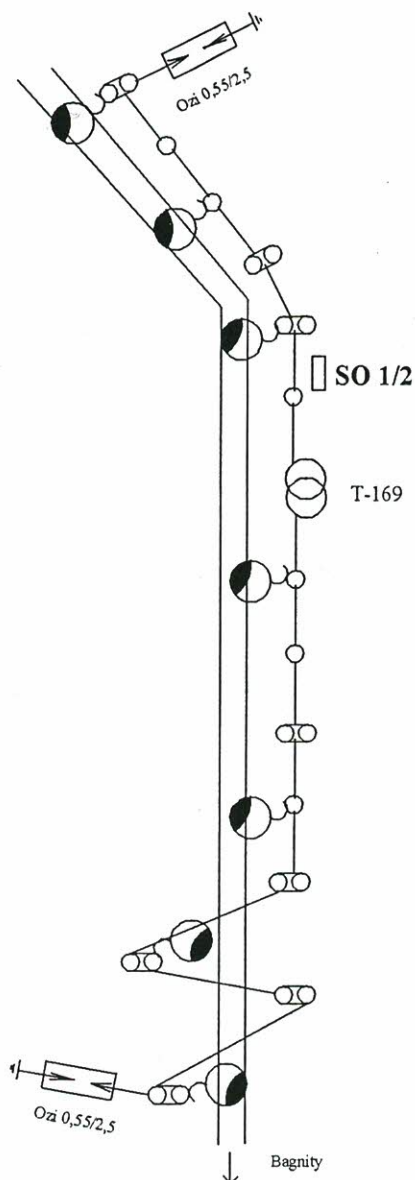


Dokumentacja Powykonawcza
Kier. bud.

Przedsiębiorstwo Wielobranżowe TEZEX	ul. Władysława IV 47A/10 81-384 Gdynia	
GMINA MAŁDYTY		
Miejscowość: Dziśnity	Stacja trafo: T-169	
Rysował: Zygmunt Stempa	Podpis	Data: Luty 2005

Zestawienie montażowe							
szt.	szt.	szt.	szt.	szt.	szt.	szt.	szt.
WSL870RM	WSL800RM	BNu	wys. mal.	wys. wym.	SO 1/2	Ozi 0,55/2,5	ŁMR
0	6	6		WOII/2,5=2	1	2	2


WOII/2,0=4

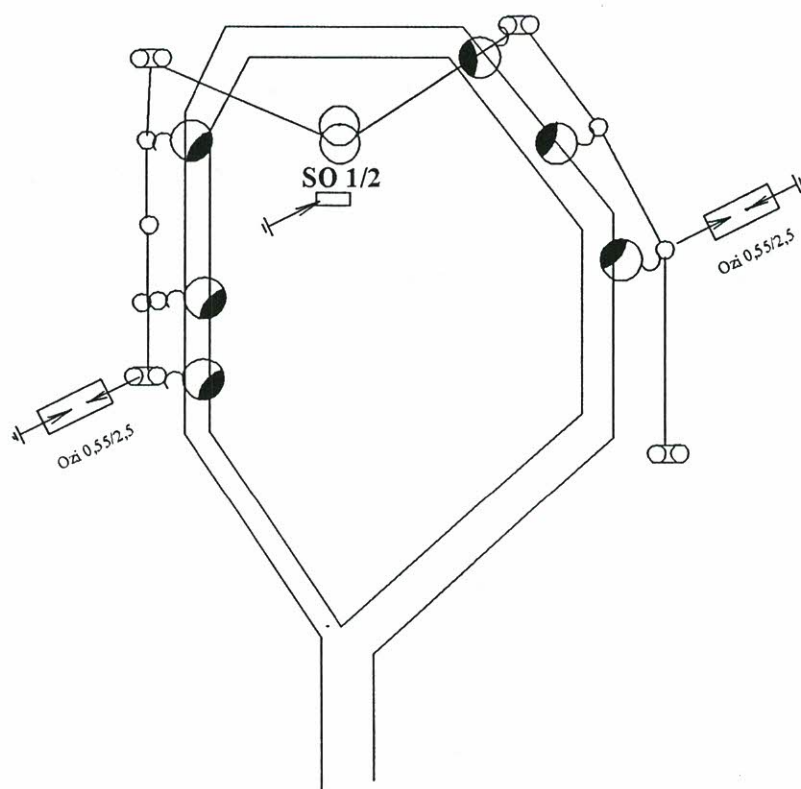

Dokumentacja Powykonawcza
Kier. bud.

Przedsiębiorstwo Wielobranżowe		ul. Władysława IV 47A/10	
TEZEX		81-384 Gdynia	
GMINA MAŁDYTY			
Miejscowość: Surzyki Wielkie		Stacja trafo: T-	
Rysował: Zygmunt Stempa	Podpis		Data: Luty 2005


Zestawienie montażowe							
szt.	szt.	szt.	szt.	szt.	szt.	szt.	szt.
WSL870RM	WSL800RM	BNu	wys. mal.	wys. wym.	SO 1/2	Ozi 0,55/2,5	
0	7	7		WOII/2,0=6	1	2	

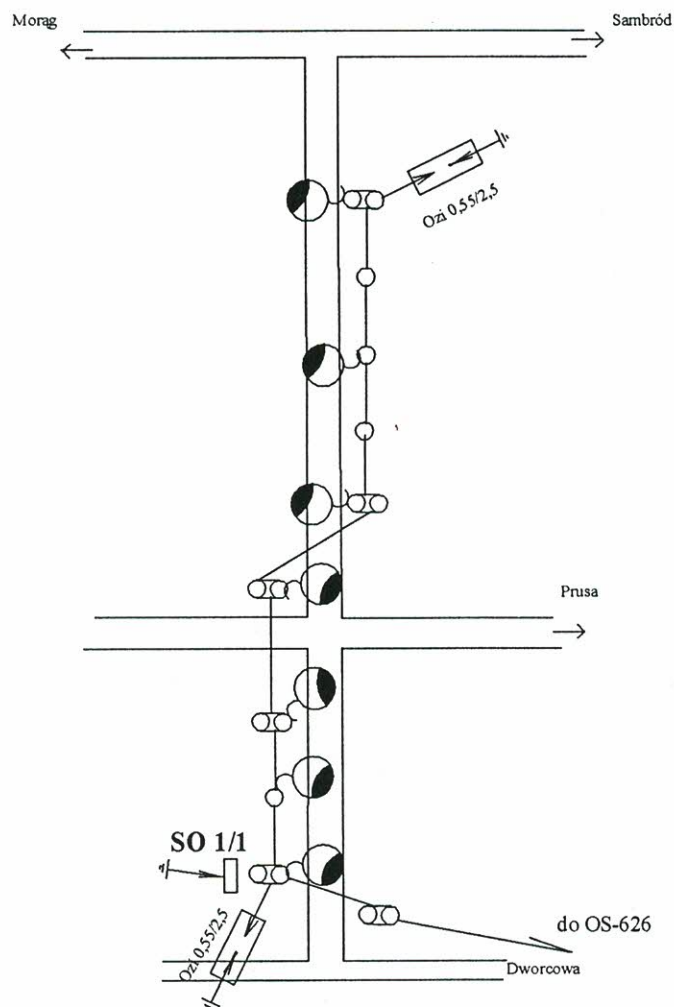

Dokumentacja Powykonawcza
Kier. bud.

Przedsiębiorstwo Wielobranżowe TEZEX		ul. Władysława IV 47A/10 81-384 Gdynia	
GMINA MAŁDYTY			
Ulica: Przemysłowa		Stacja trafo: T-	
Rysował: Zygmunt Stempa	Podpis		Data: Luty 2005


Zestawienie montażowe							
szt.	szt.	szt.	szt.	szt.	szt.	szt.	szt.
WSL870RM	WSL800RM	BNu	wys. mal.	wys. wym.	SO 1/1	Ozi 0,55/2,5	LMR
0	9	9		WOII/2,5=9	1	2	1

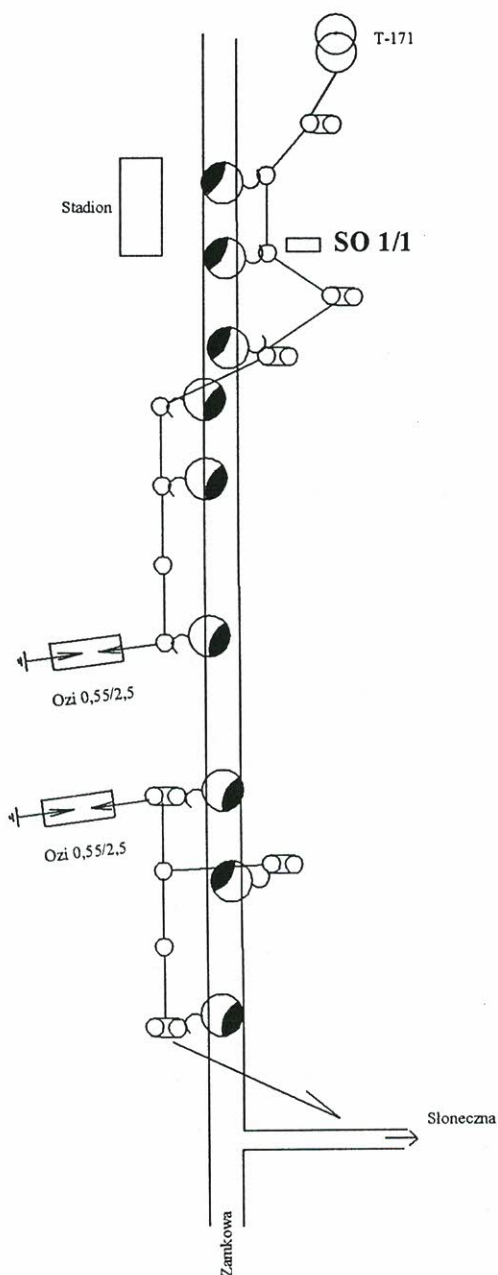

Dokumentacja Powykonawcza
Kier. bud.

Przedsiębiorstwo Wielobranżowe TEZEX	ul. Władysława IV 47A/10 81-384 Gdynia	
GMINA MAŁDYTY		
Ulica: Zamkowa	Stacja trafo: T-	
Rysował: Zygmunt Stempa	Podpis	Data: Luty 2005


Zestawienie montażowe							
szt.	szt.	szt.	szt.	szt.	szt.	szt.	szt.
WSL870RM	WSL800RM	BNu	wys. mal.	wys. wym.	SO1/2	Ozi 0,55/2,5	
0	17	17	9	WOII/1,5=4	1	2	

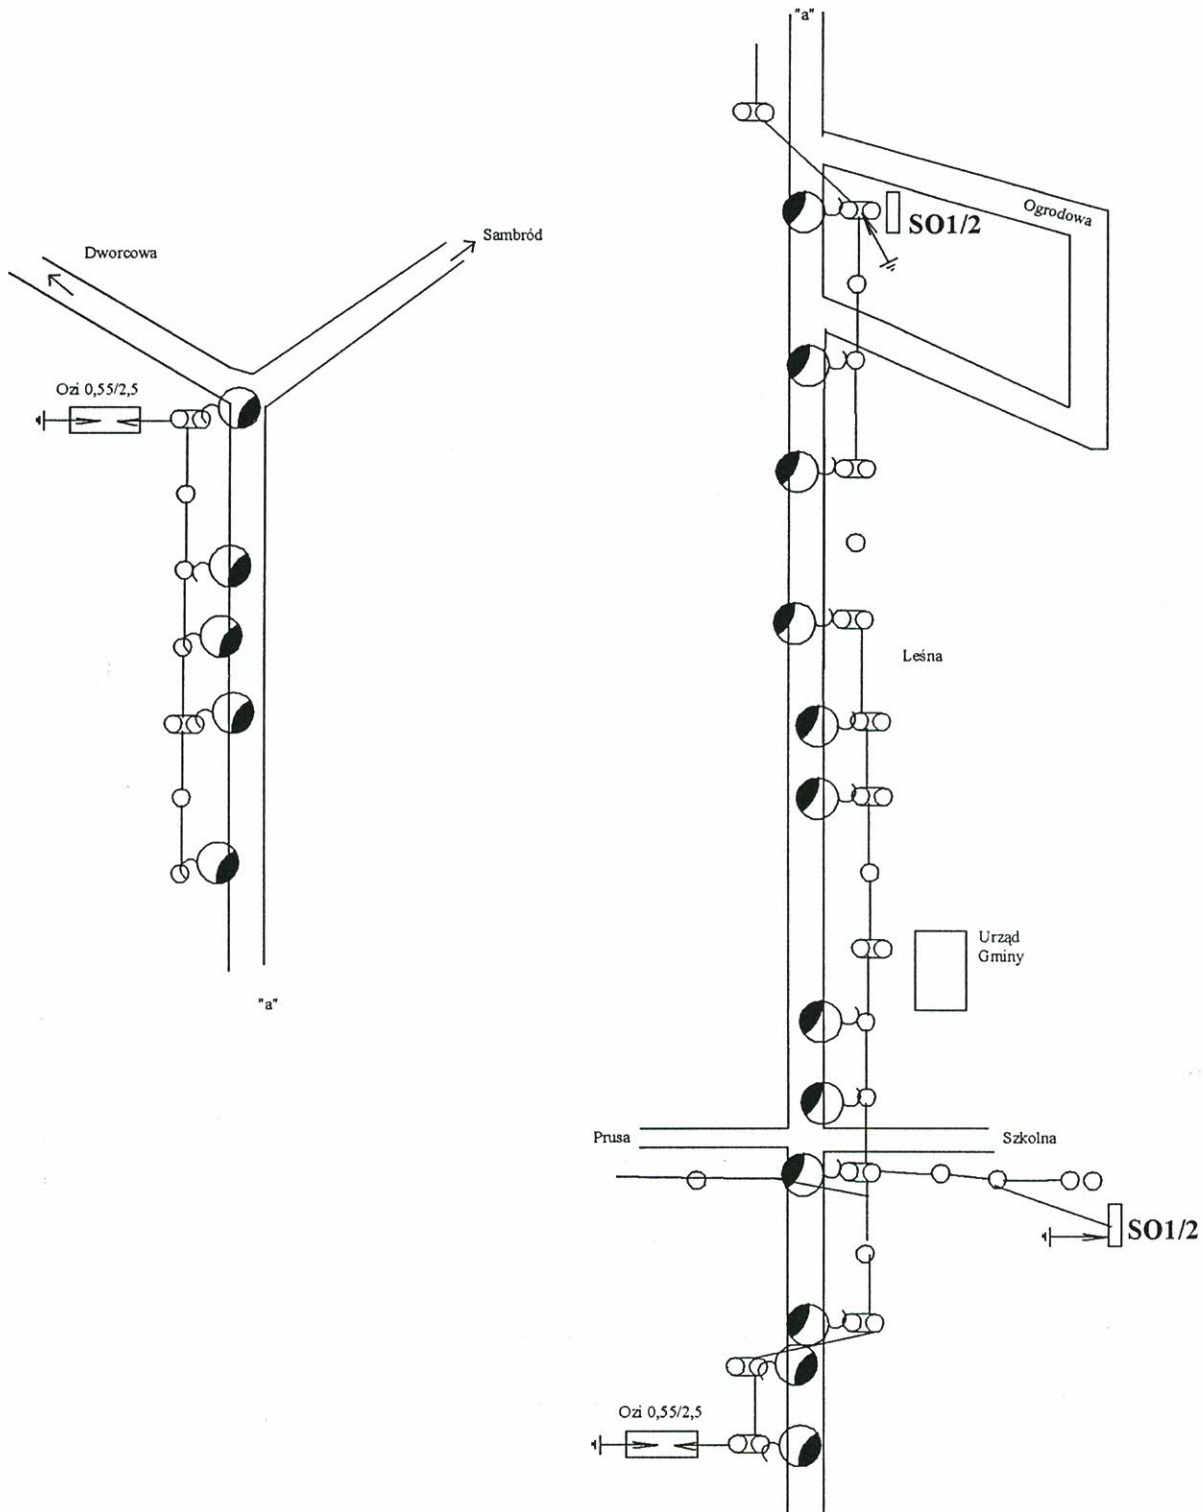

Dokumentacja Powykonawcza
Kier. bud.

Przedsiębiorstwo Wielobranżowe TEZEX	ul. Władysława IV 47A/10 81-384 Gdynia	
GMINA MAŁDYTY		
Ulica: Kopernika	Stacja trafo: T-1240	
Rysował: Zygmunt Stempa	Podpis	Data: Luty 2005


Zestawienie montażowe							
szt.	szt.	szt.	szt.	szt.	szt.	szt.	szt.
WSL870RM	WSL800RM	BNu	wys. mal.	wys. wym.	SO 1/1	Ozi 0,55/2,5	
0	3	3	3		1	1	

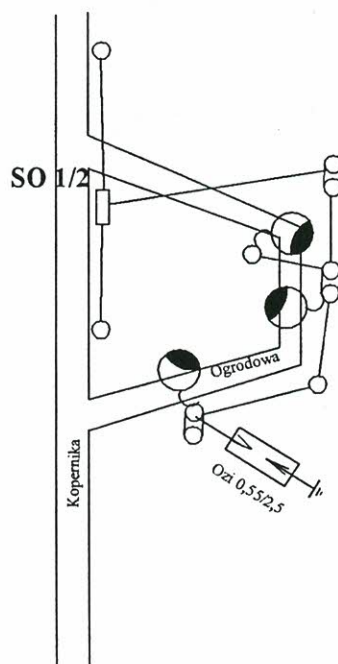

Dokumentacja Powykonawcza
Kier. bud.

Przedsiębiorstwo Wielobranżowe TEZEX		ul. Władysława IV 47A/10 81-384 Gdynia	
GMINA MAŁDYTY			
Ulica: Ogrodowa		Stacja trafo: T-	
Rysował: Zygmunt Stempa	Podpis		Data: Luty 2005


Zestawienie montażowe							
szt.	szt.	szt.	szt.	szt.	szt.	szt.	szt.
WSL870RM	WSL800	BNu	wys. wym	SO1/2	Ozi 0,55/2,5		
9		9	WOII/1,5=4	1	2		

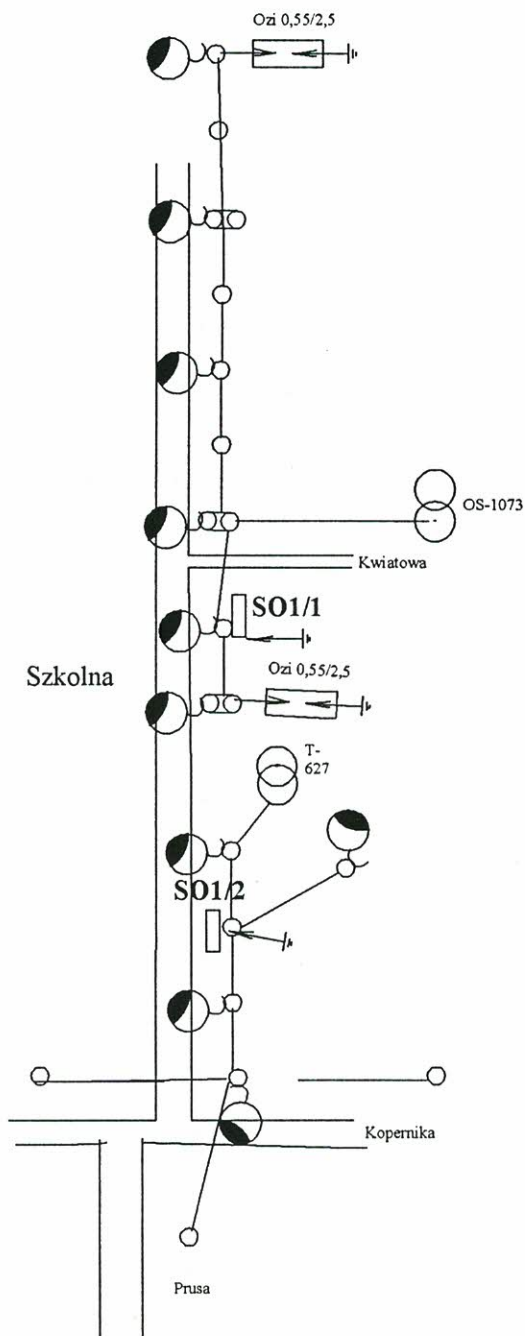

Dokumentacja Powykonawcza
Kier. bud.

Przedsiębiorstwo Wielobranżowe TEZEX		ul. Władysława IV 47A/10 81-384 Gdynia	
GMINA MAŁDYTY			
Ulica: Szkolna		Stacja trafo: T-	
Rysował: Zygmunt Stempa		Podpis	
		Data: Luty 2005	


Zestawienie montażowe							
szt.	szt.	szt.	szt.	szt.	szt.	szt.	szt.
WSL870RM	WSL800RM	BNu	wys. mal.	wys. wym.	SO 1/1	Ozi 0,55/2,5	
5	0	5		WOII/1,5=5	1	1	

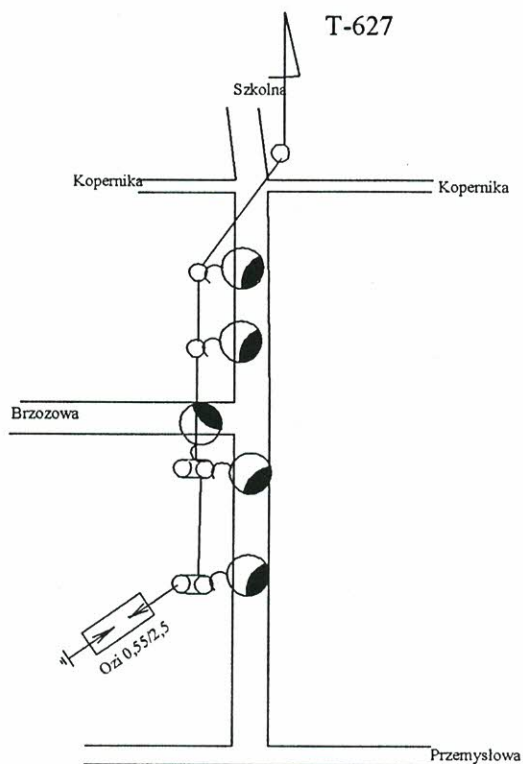

Dokumentacja Powykonawcza
Kier. bud.

Przedsiębiorstwo Wielobranżowe		ul. Władysława IV 47A/10	
TEZEX		81-384 Gdynia	
GMINA MAŁDYTY			
Ulica: Prusa		Stacja trafo: T-	
Rysował: Zygmunt Stempa		Podpis	
		Data: Luty 2005	


Zestawienie montażowe							
szt.	szt.	szt.	szt.	szt.	szt.	szt.	szt.
WSL870RM	WSL800RM	BNu	wys. mal.	wys. wym.	SO		
6	0	6					

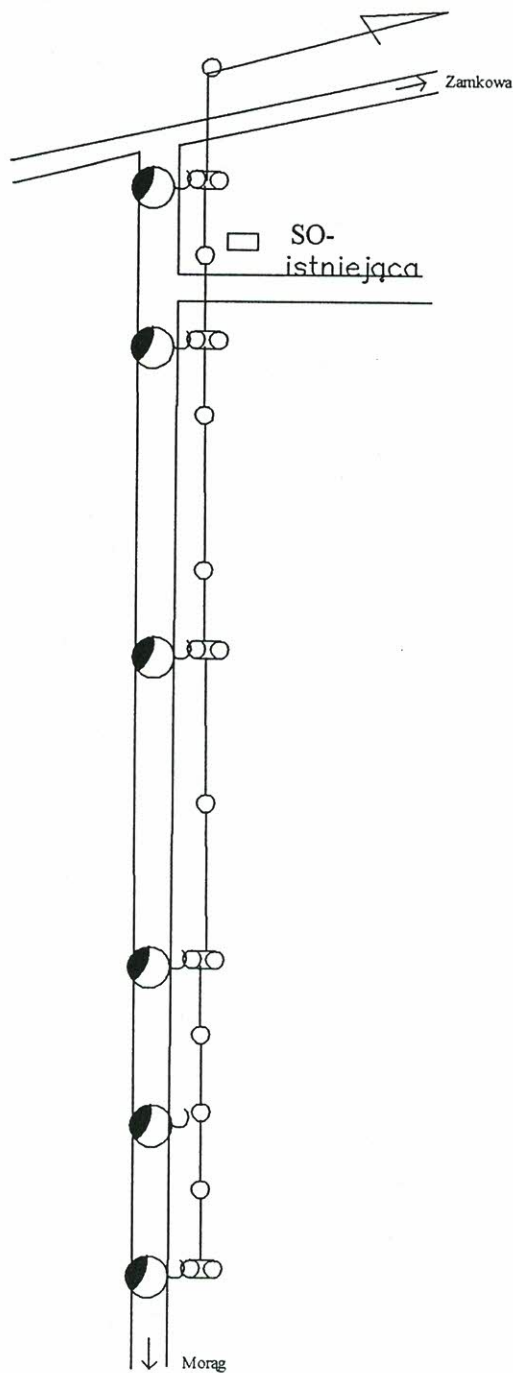

Dokumentacja Powykonawcza
Kier. bud.

Przedsiębiorstwo Wielobranżowe TEZEX	ul. Władysława IV 47A/10 81-384 Gdynia	
GMINA MAŁDYTY		
Ulica: Słoneczna	Stacja trafo: T-	
Rysował: Zygmunt Stempa	Podpis	Data: Luty 2005


Zestawienie montażowe							
szt.	szt.	szt.	szt.	szt.	szt.	szt.	szt.
WSL870	WSL800RM	BNu	wys. mal.	wys. wym.	SO	Ozi 0,55/2,5	
	1	1		WOII/2-1	1	1	

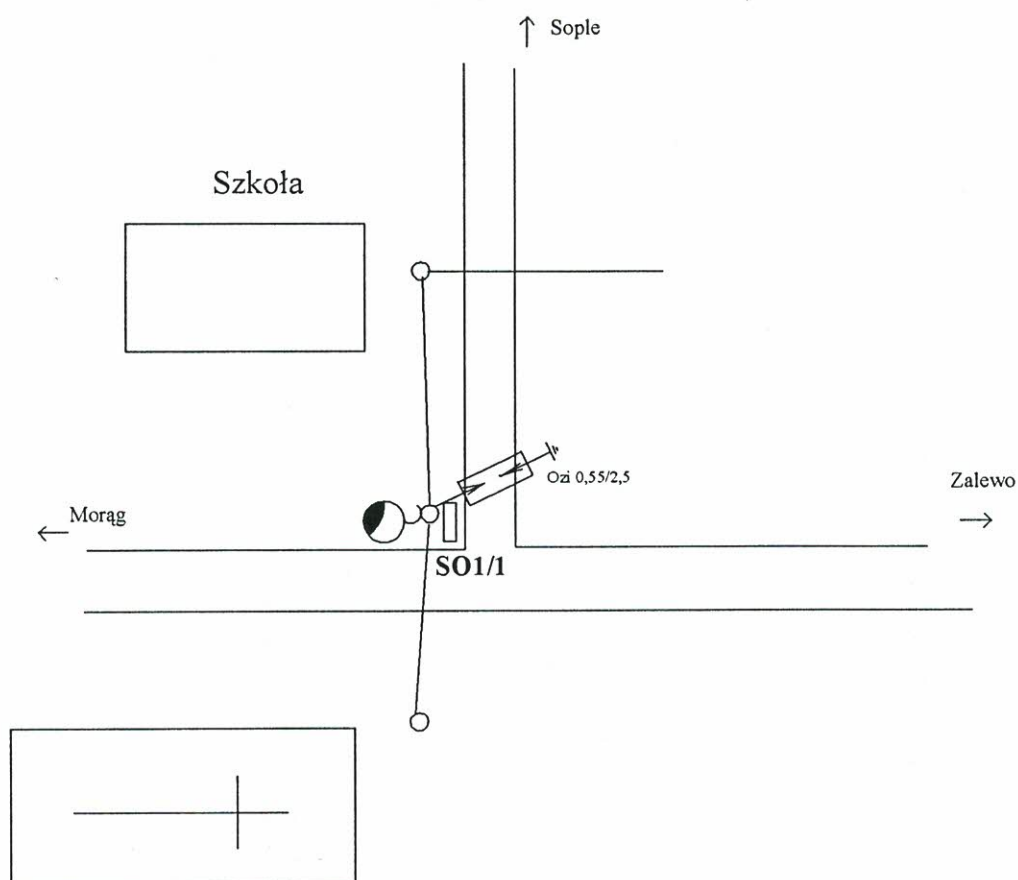

Dokumentacja Powykonawcza
Kier. bud.

Przedsiębiorstwo Wielobranżowe TEZEX	ul. Władysława IV 47A/10 81-384 Gdynia	
GMINA MAŁDYTY		
Miejscowość: ZAJEZIERZE-dobudowa	Stacja trafo:	
Rysował: Zygmunt Stempa	Podpis	Data: Luty 2005


Zestawienie montażowe							
szt.	szt.	szt.	szt.	szt.	szt.	szt.	szt.
WSL870RM	WSL800RM	BNu	wys. mal.	wys. wym.	SO 1/2	Ozi 0,55/2,5	
0	9	9	WOII/1,5=4	WOII/2,0=5	1	2	

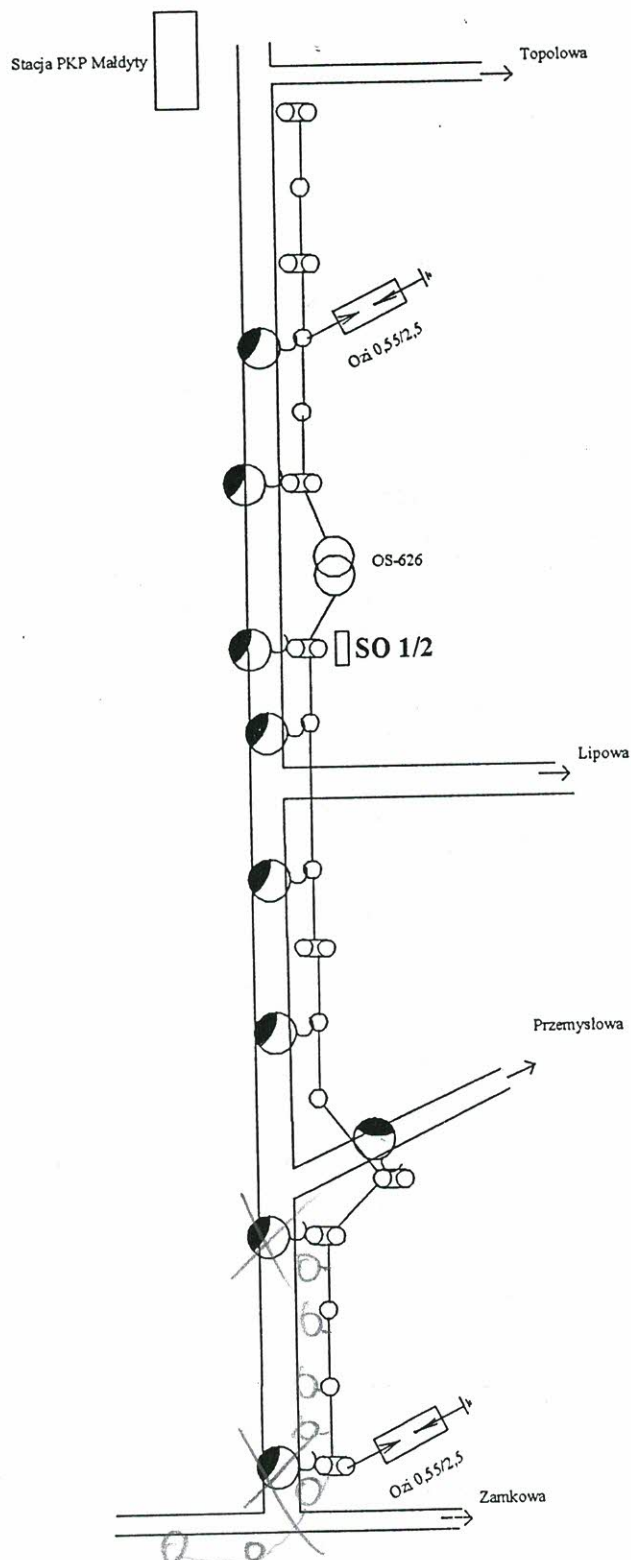

Dokumentacja Powykonawcza
Kier. bud.

Przedsiębiorstwo Wielobranżowe TEZEX		ul. Władysława IV 47A/10 81-384 Gdynia	
GMINA MAŁDYTY			
Ulica: Dworcowa		Stacja trafo: T-626	
Rysował: Zygmunt Stempa	Podpis		Data: Luty 2005

Zestawienie montażowe							
szt.	szt.	szt.	szt.	szt.	szt.	szt.	szt.
WSL870	WSL800RM	BNu	wys. mal.	wys. wym.	SO 1/2	Ozi 0,55/2,5	ŁMR
0	11	11	10	WOII/2,0=1	1	2	10

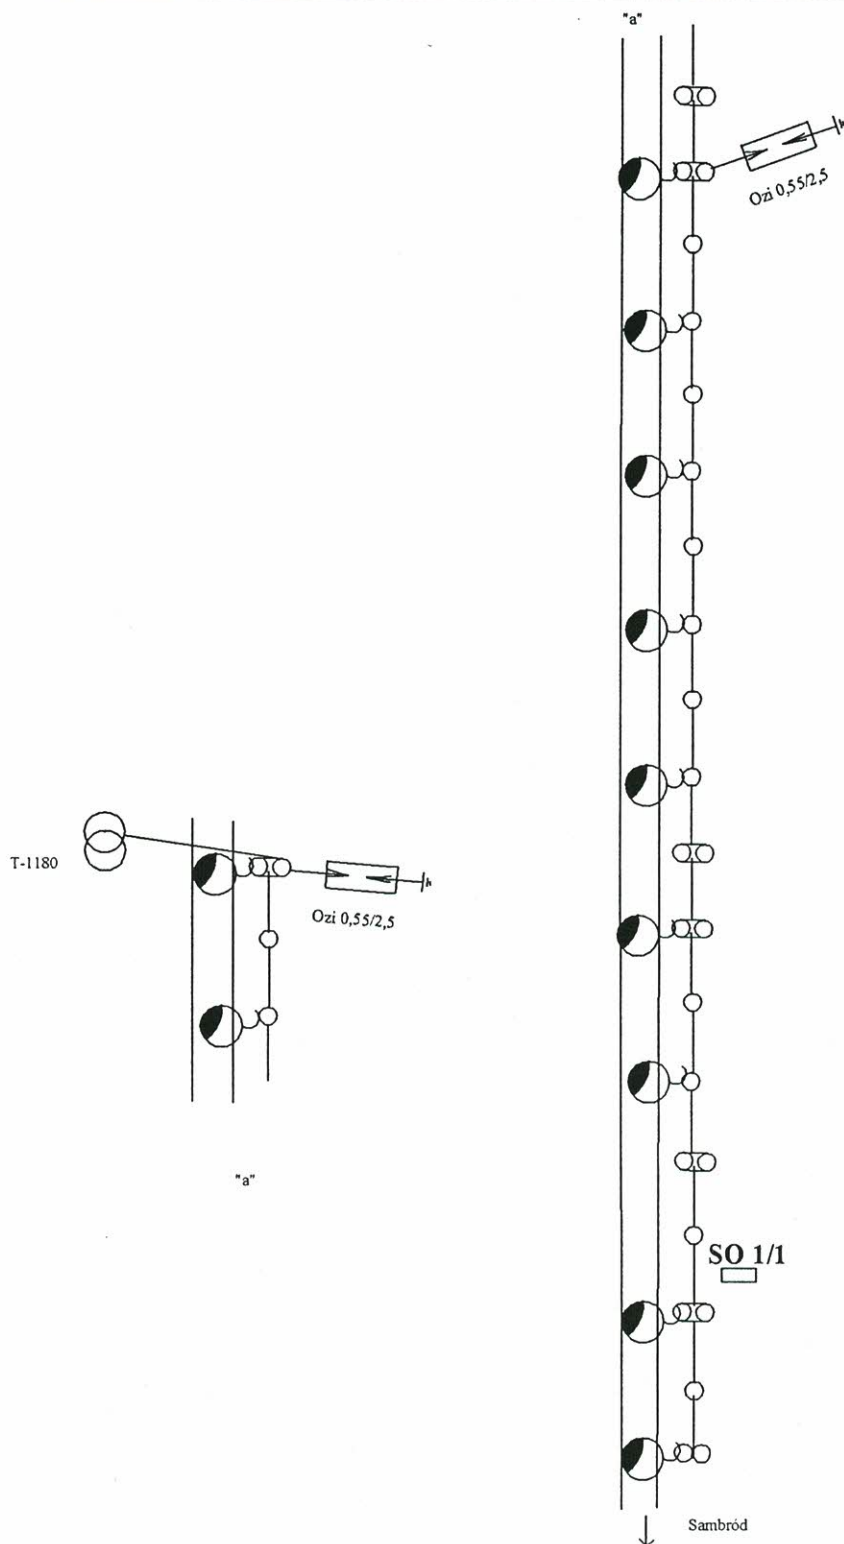


Dokumentacja Powykonawcza
Kier. bud.

Przedsiębiorstwo Wielobranżowe TEZEX		ul. Władysława IV 47A/10 81-384 Gdynia	
GMINA MAŁDYTY			
Miejscowość: Leśnica		Stacja trafo: T-1180	
Rysował: Zygmunt Stempa		Podpis	
		Data: Luty 2005	

Zestawienie montażowe							
szt.	szt.	szt.	szt.	szt.	szt.	szt.	szt.
WSL870	WSL815	BNu	wys. mal.	wys. wym.	SO1/1	Ozi 0,55/2,5	
2	1	3		WOII/2-2	1-istn	1	


WOII/2,5-1

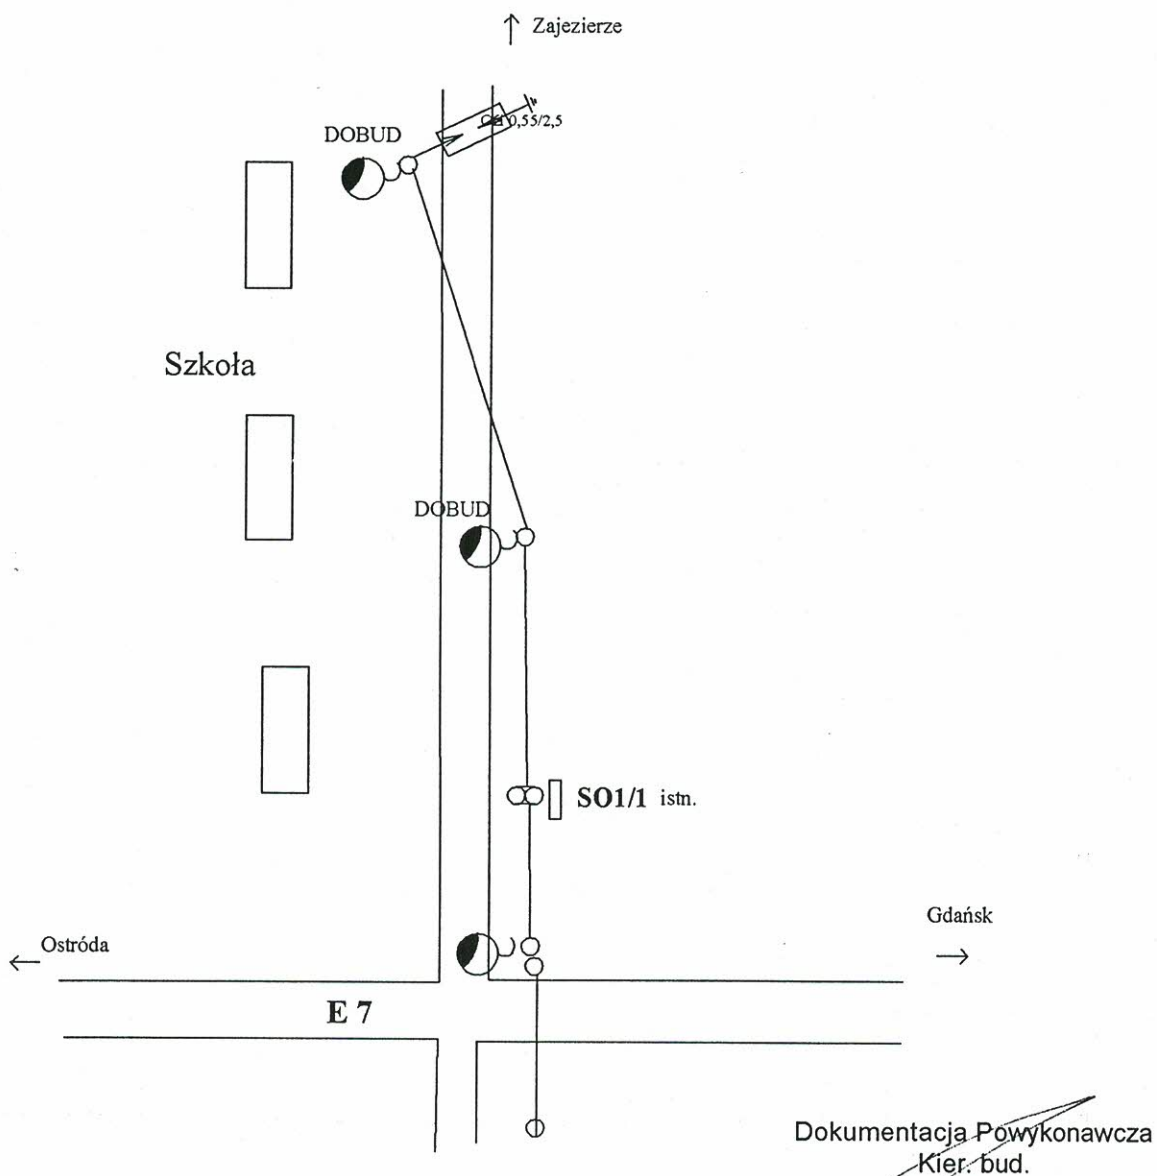

Dokumentacja Powykonawcza
Kier. bud.

Przedsiębiorstwo Wielobranżowe TEZEX		ul. Władysława IV 47A/10 81-384 Gdynia
GMINA MAŁDYTY		
Miejscowość: Sople Sople-dobudowa		Stacja trafo:
Rysował: Zygmunt Stempa	Podpis	Data: Luty 2005

Zestawienie montażowe							
szt.	szt.	szt.	szt.	szt.	szt.	szt.	szt.
WSL800RM	SL100/250RM	BNu	wys. mal.	wys. wym.	SO 1/2	Ozi 0,55/2,5	
6	9	13		WOII/2,5=9	1	2	
				WOII/2,0=4			

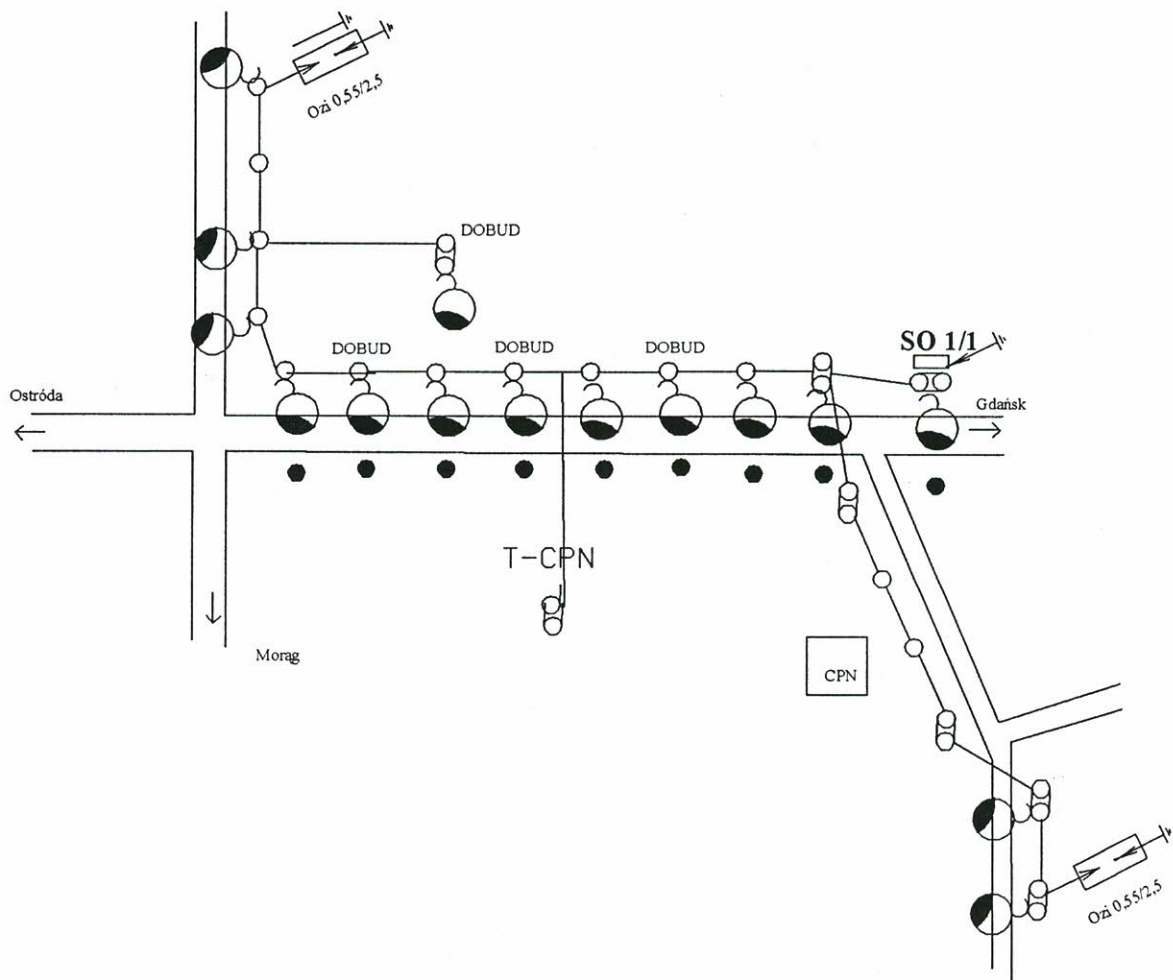

Dokumentacja Powykonawcza
Kier. bud.

Przedsiębiorstwo Wielobranżowe TEZEX	ul. Władysława IV 47A/10 81-384 Gdynia	
GMINA MAŁDYTY		
Miejscowość: Droga Krajowa	Stacja trafo: T-	
Rysował: Zygmunt Stempa	Podpis	Data: Luty 2005